



KEMENTERIAN PENDIDIKAN, KEBUDAYAAN  
RISET DAN TEKNOLOGI  
**UNIVERSITAS TANJUNGPURA**

Jalan Prof. Dr. H. Hadari Nawawi Pontianak 78124  
Telp/Fax: (0561) 739630 Surel : [untan\\_59@untan.ac.id](mailto:untan_59@untan.ac.id)  
Laman <http://www.untan.ac.id>

**ADENDUM 01  
SURAT PERJANJIAN  
(KONTRAK)**

NOMOR ADENDUM : 20459/UN22.13/PL.02.01/2023  
TANGGAL : 11 DESEMBER 2023

PEKERJAAN :  
**PEMBANGUNAN GERBANG LAPANGAN TENIS  
UNIVERSITAS TANJUNGPURA**

Nomor Kontrak : 16815/UN22.13/PL.02.01/2023 tanggal 19 Oktober 2023

TAHUN ANGGARAN 2023

LOKASI :

JALAN PROF. DR. H. HADARI NAWAWI  
KOMPLEK KAMPUS UNTAN PONTIANAK

NILAI KONTRAK :

**Rp 1.861.571.000,00**

TERBILANG :

**SATU MILIAR DELAPAN RATUS ENAM PULUH SATU JUTA  
LIMA RATUS TUJUH PULUH SATU RIBU RUPIAH**

WAKTU PELAKSANAAN: 19 OKTOBER 2023 S.D. 27 DESEMBER 2023  
SUMBER DANA : BLU UNIVERSITAS TANJUNGPURA  
DIPA UNTAN NO : SP DIPA-023.17.2.677517/2023  
TANGGAL: 30 NOVEMBER 2022

PENYEDIA :

**CV. TUJUH ENAM SARANA**

Jl. WONOBARU KOMPLEK MARINA GARDEN NO.02, PONTIANAK  
NPWP: 66.346.496.4-701.000



**ADDENDUM 01**

terhadap Surat Perjanjian (Kontrak)

Nomor: 16815/UN22.13/PL02.01/2023 tanggal 19 Oktober 2023

Untuk Paket Pekerjaan Konstruksi :

Pembangunan Lanjutan Laboratorium Lapang (Taman Eduwisata)

Fakultas Pertanian Universitas Tanjungpura Tahap II

Addendum Nomor: 20459/UN22.13/PL02.01/2023 tanggal 11 Desember 2023

Addendum SURAT PERJANJIAN ini berikut semua lampirannya (selanjutnya disebut "Addendum Kontrak") dibuat dan ditandatangani di Pontianak pada Hari Senin tanggal Sebelas Bulan Desember Tahun Dua Ribu Dua Puluh Tiga antara M. Subandiando, ST.MM selaku Pejabat Pembuat Komitmen, yang bertindak untuk dan atas nama Kuasa Pengguna Anggaran Universitas Tanjungpura, yang berkedudukan di Jl. Prof. Dr. H. Hidayat Nawawi Pontianak, berdasarkan Surat Keputusan Rektor Universitas Tanjungpura Nomor: 3055/UN22/KU02.01/2023 tanggal 2 Januari 2023 (selanjutnya disebut "PPK"), Dedy Nopriandi selaku Disertur, yang bertindak untuk dan atas nama CV. Tujuh Eram Sarana, berdasarkan Akta Notaris No. 6, tanggal 5 Mei 2019 yang dikeluarkan oleh Hadi Purnatyo, SH. (selanjutnya disebut "Penyedia").

**MENGINGAT BAHWA :**

- Surat CV. Tujuh Eram Sarana Nomor 22/ADD/TES-PPK/XII/2023 tanggal 8 Desember 2023 perihal permohonan addendum tambah kurang;
- Notulen Rapat pada tanggal 11 Desember 2023;
- Berita Acara Pekerjaan Tambah Kurang (Addendum) Nomor: 20458/UN22.13/PL02.01/2023 tanggal 11 Desember 2023;

MAKA OLEH KARINA ITU, PPK dan Penyedia dengan ini bersepakat dan menyetujui hal-hal sebagai berikut:

- Adanya beberapa perubahan pekerjaan berikut ini:
  - Terdapat penambahan dan pengurangan pada beberapa item pekerjaan menyesuaikan kondisi lapangan (justifikasi terlampir).
  - Adanya perubahan volume item pekerjaan dikarenakan terjadi penyesuaian terhadap volume di RAB kontrak dengan yang ada di lapangan, sehingga setelah diabaikan pemertiksaan lapangan bersama konsultan pengawas, maka diturunkan untuk dilakukan penyesuaian dalam RAB.
- Total Harga Kontrak atau Nilai Kontrak termasuk Pajak Pertambahan Nilai (PTPN) yang diperoleh berdasarkan kuantitas dan harga satuan pekerjaan sebagaimana tercantum dalam Daftar Kuantitas dan Harga tidak mengalami perubahan yaitu tetap sebesar Rp 1.861.371.000,00 (Satu Miliar Delapan Ratus Dua Puluh Satu Juta Lima Ratus Tujuh Puluh Satu Ribu Rupiah).
- Addendum kontrak ini adalah satu kesatuan dan bagian yang tidak terpisahkan dari kontrak sehingga segala ketentuan yang tidak dicantumkan dalam addendum ini tetap berpedoman pada Kontrak.

DENGAN DEMIKIAN, PPK dan Penyedia telah bersepakat untuk menandatangani Adendum Kontrak ini pada tanggal tersebut di atas dan melaksanakan Kontrak sesuai dengan ketentuan peraturan perundang-undangan di Republik Indonesia.

Untuk dan atas nama  
Pejabat Pembuat Komitmen  
Universitas Tanjungpura,


M. Suherdianto, ST.MM.  
NIP. 197410292001121001


Untuk dan atas nama  
Penyedia  
CV. Tujuh Enam Sarana,



Deddy Nopriandi  
Direktur



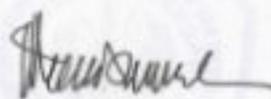









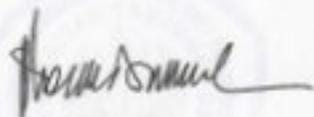









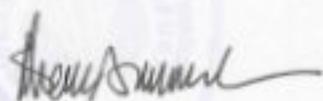









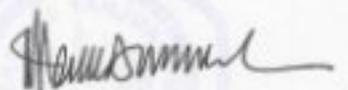








KEMENTERIAN PENDIDIKAN, KEBUDAYAAN  
RISET DAN TEKNOLOGI  
**UNIVERSITAS TANJUNGPURA**

Jalan Prof. Dr. H. Hadari Nawawi Pontianak 78124  
Telp/Fax: (0561) 739630 Sarel : [untan\\_59@untan.ac.id](mailto:untan_59@untan.ac.id)  
Laman <http://www.untan.ac.id>

Nomor : /UN22.13/PL02.01/2023  
Lampiran : -  
Perihal : Undangan Rapat Pembahasan Addendum

8 Desember 2023

Yth.

1. Tim Teknis untuk Bangunan, Instalasi dan Lingkup Tata Ruang Untan
2. Kontraktor CV. Tujuh Enam Sarana
3. Konsultan Perencana CV. Bhipraya Cipta Utama
4. Konsultan Pengawas PT. Trias Erisko Konsultan

Di tempat

Memperhatikan surat direktur CV. Tujuh Enam Sarana perihal Permohonan Addendum Tambah Kurang Pekerjaan atas Kontrak nomor: 16815/UN22.13/PL02.01/2023 tanggal 19 Oktober 2023, maka kami mengundang Bapak/Ibu/Saudara untuk hadir pada:

Hari / Tanggal : Senin / 11 Desember 2023  
Pukul : 09.00 WIB - selesai  
Tempat : BPKHM Lantai 3 Ruang UKPBJ Universitas Tanjungpura

Atas perhatian dan kerjasamanya diucapkan terima kasih.

Pejabat Pembuat Komitmen  
Universitas Tanjungpura,

M. Siherdianto, ST.MM,  
NIP. 197410292001121001



KEMENTERIAN PENDIDIKAN, KEBUDAYAAN  
RISET DAN TEKNOLOGI  
**UNIVERSITAS TANJUNGPURA**

Jalan Prof. Dr. H. Hadari Nawawi Pontianak 78124  
Telp/Fax: (0561) 739630 Surel : [untan\\_59@untan.ac.id](mailto:untan_59@untan.ac.id)  
Laman <http://www.untan.ac.id>

**NOTULEN RAPAT**

- Acara : Rapat Pembahasan Addendum Pekerjaan Pembangunan Gerbang Lapangan Tenis Universitas Tanjungpura  
Hari / Tanggal : Senin/ 11 Desember 2023  
Pukul : 09.00-Selesai  
Tempat : Ruang UKPBJ Lantai 3 Universitas Tanjungpura

NO.	URAIAN	KETERANGAN
1.	Terdapat penambahan dan pengurangan pada beberapa item pekerjaan menyesuaikan kondisi lapangan yang selanjutnya dilampirkan pada justifikasi teknis.	
2.	Terdapat perbedaan antara kuantitas pekerjaan di dalam kontrak dengan kuantitas kebutuhan penanganan pekerjaan di lapangan sehingga volume penanganan disesuaikan dengan kebutuhan lapangan.	

Pejabat Pembuat Komitmen  
Universitas Tanjungpura,

M. Suherdianto, ST.MM,  
NIP. 197410292001121001



KEMENTERIAN PENDIDIKAN, KEBUDAYAAN  
RISET DAN TEKNOLOGI  
**UNIVERSITAS TANJUNGPURA**

Jalan Prof. Dr. H. Haidari Nawawi Pontianak 78124  
Telp/Fax: (0561) 739630 Surel: [untan\\_59@untan.ac.id](mailto:untan_59@untan.ac.id)  
Laman <http://www.untan.ac.id>

**BERITA ACARA PEKERJAAN TAMBAH KURANG (ADDENDUM)**

Nomor : 20458/UN22.13/PL.02.01/2023

Pada hari ini Senin tanggal Sebelas bulan Desember tahun Dua-Ribu Dua-Puluh Tiga, kami yang bertanda tangan di bawah ini :

1. Deddy Nopriandi : Direktur CV. Tujuh Enam Sarana
2. Natalia Siahan, ST : Ketua Tim FT. Trias Erisko Konsultan

Telah mengadakan rapat pembahasan pekerjaan tambah kurang yang dibuat oleh Konsultan Pengawas FT. Trias Erisko Konsultan dan Penyedia CV. Tujuh Enam Sarana pada :

Nama Paket	: Pekerjaan Pembangunan Gerbang Lapangan Tenis Universitas Tanjungpura
Nomor Kontrak	: 16815/UN22.13/PL.02.01/2023, tanggal 19 Oktober 2023
Nilai Kontrak Awal	: Rp 1.861.571.000,00 (Satu Miliar Delapan Ratus Enam Puluh Satu Juta Lima Ratus Tujuh Puluh Satu Ribu Rupiah)
Nilai Kontrak Akhir	: Rp 1.861.571.000,00 (Satu Miliar Delapan Ratus Enam Puluh Satu Juta Lima Ratus Tujuh Puluh Satu Ribu Rupiah)
Jangka Waktu Pelaksanaan Awal	: 70 (tujuh puluh) hari kalender
Jangka Waktu Pelaksanaan Akhir	: 70 (tujuh puluh) hari kalender

Berdasarkan pembahasan tersebut, maka kami berkesimpulan bahwa hasil perhitungan pekerjaan tambah kurang (Addendum) tersebut di atas adalah BENAR, sebagaimana terlampir.

Demikian Berita Acara Pekerjaan Tambah Kurang ini dibuat untuk dapat dipergunakan sebagaimana mestinya.

Pontianak, 11 Desember 2023

1. Deddy Nopriandi
2. Natalia Siahaan, ST.



Mengetahui / Menyetujui :

Pejabat Pembuat Komitmen  
Universitas Tanjungpura,

M. Suherdianto, ST.MM  
NIP. 197410292001121001



KEMENTERIAN PENDIDIKAN, KEBUDAYAAN  
RISET DAN TEKNOLOGI

## UNIVERSITAS TANJUNGPURA


Jalan Prof. Dr. H. Hadari Nawawi Pontianak 78124  
Telp/Fax: (0561) 739630 Surel : [untan\\_59@untan.ac.id](mailto:untan_59@untan.ac.id)  
Laman <http://www.untan.ac.id>

### DAFTAR HADIR RAPAT

Acara : Rapat Pembahasan Addendum Pekerjaan Pembangunan Gerbang  
Lapangan Tenis Universitas Tanjungpura  
Hari / Tanggal : Senin / 11 Desember 2023  
Pukul : 09.00-Selesai  
Tempat : Ruang UKPIJ Lantai 3 Universitas Tanjungpura

NO	NAMA / INSTANSI	JABATAN	TANDA TANGAN
1	CV. TUJUH ENAM SARANA Deddy Napriandi	Direktur	
2	Pt. trias eriko Noberto Satrio	Team leader	
3	M. SUWENDIANTO	Pflic	
4	Nobertus Satrio	The Technis	

Mengetahui / Menyetujui :  
Pejabat Pembuat Komitmen  
Universitas Tanjungpura,

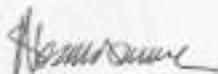

M. Sulardianto, ST,MM,  
NIP. 197410292001121001



## CV. TUJUH ENAM SARANA

Jalan Sribandari Komplek Bina Graha No. 2 Pontianak - Kalimantan *General Suppliers & Contractors*

Nomor : 22/ADD/TES-PTK/XII/2023  
Lampiran : -  
Perihal : Permohonan Addendum Kontrak

Pontianak, 08 Desember 2023

Kepada :  
Pejabat Pembuat Komitmen (PPK)  
Universitas Tanjung Pura  
Di -  
Pontianak

Dengan hormat,  
Sehubungan dengan Addendum Kontrak atas **Pembangunan Gerbang Lapangan Tenis Universitas Tanjungpura** sesuai dengan Surat Perjanjian Kontrak Nomor: 16815/UN22.13/PL.02.01/2023 Tanggal :19 Oktober 2023, maka bersama dengan ini kami mohonkan Addendum Kontrak.  
Demikian permohonan ini kami sampaikan, atas segala perhatiannya kami ucapkan terima kasih.

Hormat kami,  
**CV. TUJUH ENAM SARANA**

Deddy Nopriandi  
Direktur

**JUSTIFIKASI TEKNIS**  
**PEMBANGUNAN GERBANG LAPANGAN TENIS UNIVERSITAS TANJUNGPURA**  
**JALAN PROF. DR. H. HADARI NAWARI KOMPLEK KAMPUS UNTAN PONTIANAK**  
**BLU (DIPA UNTAN NO : SP-DIPA-623.17.2.677917/2023)**  
**2023**

## BAB 1. PENDAHULUAN

### I. URaian PAKET PEKERJAAN


### II. LATAS BELAKANG PERUSAHAAN














## BAB 2. DATA KEGIATAN

### I. URaian PAKET PEKERJAAN


### II. LOKASI KEGIATAN

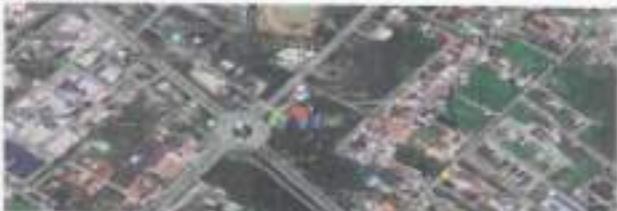

### BAB 3. DESAIN AWAL

#### 1. URAIAN



#### 2. PERUBAHAN KUANTITAS

Perubahan kuantitas pekerjaan dan total volume awal proposal Pembangunan Gedung Lapangan Tennis Lapangan Timbangora dapat dilihat pada tabel berikut

### BAB 4. LEMBARAN ADDENDUM

#### 1. URAIAN

Sebelum dengan Gambar Jadwal Teknik yaitu akan ditunjukkan jadwal kontrol yang lebih mendetail pelaksanaan hasil pekerjaan berdasarkan adanya perubahan besaran kuantitas masing-masing dan pekerjaan yang di susunkan dengan fungsi dan kebutuhan di lapangan. Uraian terhadap perubahan kuantitas masing-masing dan pekerjaan sesuai dengan kebutuhan di lapangan sebagai uraian element, uraian sebagai berikut


Perkiraan dan anggaran volume kerja

## I. PEKERJAAN PENDAHULUAN

### 1. Pekerjaan Pagar Beton Proyek

Untuk pekerjaan ini akan ada perubahan kualitas (Tabel)

- Kualitas sesuai Kontrak Asat
- Kualitas sesuai kebutuhan lapangan

= 1.00 Lu  
= 1.00 Lu

### 2. Pembersihan Site dan Pemasangan (Harga Temporer)

Untuk pekerjaan ini akan ada perubahan kualitas (Tabel)

- Kualitas sesuai Kontrak Asat
- Kualitas sesuai kebutuhan lapangan

= 217.00 M<sup>2</sup>  
= 217.00 M<sup>2</sup>

### 3. Pengaliran dan Pemasangan Broomtek (Harga Temporer)

Untuk pekerjaan ini tidak ada perubahan kualitas (Tabel)

- Kualitas sesuai Kontrak Asat
- Kualitas sesuai kebutuhan lapangan

= 14.00 M<sup>2</sup>  
= 14.00 M<sup>2</sup>

## II. PEKERJAAN FONDASI

### 1. Balok Tumpu

Untuk pekerjaan ini akan ada perubahan kualitas (berikutnya)

- Kualitas sesuai Kontrak Asat
- Kualitas sesuai kebutuhan lapangan
- Beton (berikutnya), karena akan di dapatkan harga satuan temporer, maka penentuan volume kerja menggunakan harga sesuai HPS

= 9.50 M<sup>3</sup>  
= 11.88 M<sup>3</sup>  
= 3.38 M<sup>3</sup>

### 2. Slab Ring Atas

Untuk pekerjaan ini akan ada perubahan kualitas (berikutnya)

- Kualitas sesuai Kontrak Asat
- Kualitas sesuai kebutuhan lapangan
- Beton (berikutnya)

= 3.17 M<sup>3</sup>  
= 1.08 M<sup>3</sup>  
= 1.08 M<sup>3</sup>

### 3. Lantai Ring K17

Untuk pekerjaan ini akan ada perubahan kualitas (berikutnya)

- Kualitas sesuai Kontrak Asat
- Kualitas sesuai kebutuhan lapangan
- Beton (berikutnya)

= 1.11 M<sup>3</sup>  
= 0.19 M<sup>3</sup>  
= 0.12 M<sup>3</sup>

### 4. Pagar Beton Maksimal 20 cm x 20 cm, P = 4 (Pagarok 4.200) (Harga Temporer)

Untuk pekerjaan ini akan ada perubahan kualitas (Tabel)

- Kualitas sesuai Kontrak Asat
- Kualitas sesuai kebutuhan lapangan
- Beton (Tabel)

= 119.00 M<sup>2</sup>  
= 119.00 M<sup>2</sup>  
= - M<sup>2</sup>

### 5. Pagar Beton Maksimal 20 cm x 20 cm, P = 4 (Tabel)

Untuk pekerjaan ini akan ada perubahan kualitas (Tabel)

- Kualitas sesuai Kontrak Asat
- Kualitas sesuai kebutuhan lapangan
- Beton (Tabel)

= 1.000.00 M<sup>2</sup>  
= 1.000.00 M<sup>2</sup>  
= - M<sup>2</sup>

### 6. Balok Tiang Pagarok (Harga Temporer)

Untuk pekerjaan ini akan ada perubahan kualitas (berikutnya)

- Kualitas sesuai Kontrak Asat
- Kualitas sesuai kebutuhan lapangan
- Beton (berikutnya), karena akan di dapatkan harga satuan temporer, maka penentuan volume kerja menggunakan harga sesuai HPS

= 0.75 M<sup>3</sup>  
= 1.08 M<sup>3</sup>  
= 0.33 M<sup>3</sup>

### 7. Pagar Type P1

- Cor Beton Ready Mix K.250

Untuk pekerjaan ini akan ada perubahan kualitas (Tabel)

- Kualitas sesuai Kontrak Asat
- Kualitas sesuai kebutuhan lapangan
- Beton (Tabel)

= 4.00 M<sup>3</sup>  
= 4.00 M<sup>3</sup>  
= - M<sup>3</sup>

- Perbaikan

Untuk pekerjaan ini akan ada perubahan kualitas (berikutnya)

- Kualitas sesuai Kontrak Asat
- Kualitas sesuai kebutuhan lapangan
- Beton (berikutnya), karena akan di dapatkan harga satuan temporer, maka penentuan volume kerja menggunakan harga sesuai HPS

= 916.77 M<sup>2</sup>  
= 306.76 M<sup>2</sup>  
= 26.01 M<sup>2</sup>

- Sealing

Untuk pekerjaan ini akan ada perubahan kualitas (Tabel)

- Kualitas sesuai Kontrak Asat
- Kualitas sesuai kebutuhan lapangan
- Beton (Tabel)

= 40.00 M<sup>2</sup>  
= 40.00 M<sup>2</sup>  
= - M<sup>2</sup>

### 8. Pagar Type P2

- Cor Beton Ready Mix K.250

Untuk pekerjaan ini akan ada perubahan kualitas (Tabel)

- Kualitas sesuai Kontrak Asat
- Kualitas sesuai kebutuhan lapangan
- Beton (Tabel)

= 3.40 M<sup>3</sup>  
= 3.40 M<sup>3</sup>  
= - M<sup>3</sup>

- Perbaikan

Untuk pekerjaan ini akan ada perubahan kualitas (berikutnya)

- Kualitas sesuai Kontrak Asat
- Kualitas sesuai kebutuhan lapangan
- Beton (berikutnya)

= 380.44 M<sup>2</sup>  
= 625.76 M<sup>2</sup>  
= 74.00 M<sup>2</sup>

- Sealing

Untuk pekerjaan ini akan ada perubahan kualitas (Tabel)

- Kualitas sesuai Kontrak Asat
- Kualitas sesuai kebutuhan lapangan
- Beton (Tabel)

= 40.00 M<sup>2</sup>  
= 40.00 M<sup>2</sup>  
= - M<sup>2</sup>

### 9. Balok Pondasi B1

- Cor Beton Ready Mix K.250

<ul style="list-style-type: none"> <li>Uraian pekerjaan ini tidak ada perubahan kuantitas (berdasarkan)</li> </ul>			
<ul style="list-style-type: none"> <li>Kuantitas sesuai Kurva Asat</li> </ul>	=	1,40	M3
<ul style="list-style-type: none"> <li>Kuantitas sesuai balok beton tumpuan</li> </ul>	=	3,33	M3
<ul style="list-style-type: none"> <li>Betok (berdasarkan), karena item ini dijabarkan harga satuan lengkap, maka penentuan volume nya menggunakan harga satuan HPS</li> </ul>	=	0,71	M3
- Perbaikan			
<ul style="list-style-type: none"> <li>Uraian pekerjaan ini tidak ada perubahan kuantitas (berdasarkan)</li> </ul>			
<ul style="list-style-type: none"> <li>Kuantitas sesuai Kurva Asat</li> </ul>	=	400,00	Rq
<ul style="list-style-type: none"> <li>Kuantitas sesuai balok beton tumpuan</li> </ul>	=	600,00	Rq
<ul style="list-style-type: none"> <li>Betok (berdasarkan), karena item ini dijabarkan harga satuan lengkap, maka penentuan volume nya menggunakan harga satuan HPS</li> </ul>	=	400,00	Rq
- Bedeng			
<ul style="list-style-type: none"> <li>Uraian pekerjaan ini tidak ada perubahan kuantitas (berdasarkan)</li> </ul>			
<ul style="list-style-type: none"> <li>Kuantitas sesuai Kurva Asat</li> </ul>	=	30,78	M2
<ul style="list-style-type: none"> <li>Kuantitas sesuai balok beton tumpuan</li> </ul>	=	33,33	M2
<ul style="list-style-type: none"> <li>Betok (berdasarkan)</li> </ul>	=	0,22	M2

## B. PEKERJAAN STRUKTUR

### A. Lantai 1

<ul style="list-style-type: none"> <li>1. Balok Besi (20x40) (B, 1)</li> <li>- Cor Beton Ready Mix K-200</li> </ul>			
<ul style="list-style-type: none"> <li>Uraian pekerjaan ini tidak ada perubahan kuantitas (berdasarkan)</li> </ul>			
<ul style="list-style-type: none"> <li>Kuantitas sesuai Kurva Asat</li> </ul>	=	5,00	M3
<ul style="list-style-type: none"> <li>Kuantitas sesuai balok beton tumpuan</li> </ul>	=	10,00	M3
<ul style="list-style-type: none"> <li>Betok (berdasarkan), karena item ini dijabarkan harga satuan lengkap, maka penentuan volume nya menggunakan harga satuan HPS</li> </ul>	=	4,91	M3
- Perbaikan			
<ul style="list-style-type: none"> <li>Uraian pekerjaan ini tidak ada perubahan kuantitas (berdasarkan)</li> </ul>			
<ul style="list-style-type: none"> <li>Kuantitas sesuai Kurva Asat</li> </ul>	=	200,44	Rq
<ul style="list-style-type: none"> <li>Kuantitas sesuai balok beton tumpuan</li> </ul>	=	620,76	Rq
<ul style="list-style-type: none"> <li>Betok (berdasarkan)</li> </ul>	=	34,90	Rq
- Bedeng			
<ul style="list-style-type: none"> <li>Uraian pekerjaan ini tidak ada perubahan kuantitas (berdasarkan)</li> </ul>			
<ul style="list-style-type: none"> <li>Kuantitas sesuai Kurva Asat</li> </ul>	=	400,44	M2
<ul style="list-style-type: none"> <li>Kuantitas sesuai balok beton tumpuan</li> </ul>	=	620,76	M2
<ul style="list-style-type: none"> <li>Betok (berdasarkan)</li> </ul>	=	34,90	M2
<ul style="list-style-type: none"> <li>2. Balok Besi (20x40) (B, 2)</li> <li>- Cor Beton Ready Mix K-200</li> </ul>			
<ul style="list-style-type: none"> <li>Uraian pekerjaan ini tidak ada perubahan kuantitas (berdasarkan)</li> </ul>			
<ul style="list-style-type: none"> <li>Kuantitas sesuai Kurva Asat</li> </ul>	=	7,00	M3
<ul style="list-style-type: none"> <li>Kuantitas sesuai balok beton tumpuan</li> </ul>	=	7,00	M3
<ul style="list-style-type: none"> <li>Betok (berdasarkan)</li> </ul>	=	6,84	M3
- Perbaikan			
<ul style="list-style-type: none"> <li>Uraian pekerjaan ini tidak ada perubahan kuantitas (berdasarkan)</li> </ul>			
<ul style="list-style-type: none"> <li>Kuantitas sesuai Kurva Asat</li> </ul>	=	307,70	Rq
<ul style="list-style-type: none"> <li>Kuantitas sesuai balok beton tumpuan</li> </ul>	=	750,14	Rq
<ul style="list-style-type: none"> <li>Betok (berdasarkan), karena item ini dijabarkan harga satuan lengkap, maka penentuan volume nya menggunakan harga satuan HPS</li> </ul>	=	150,00	Rq
- Bedeng			
<ul style="list-style-type: none"> <li>Uraian pekerjaan ini tidak ada perubahan kuantitas (berdasarkan)</li> </ul>			
<ul style="list-style-type: none"> <li>Kuantitas sesuai Kurva Asat</li> </ul>	=	120,40	M2
<ul style="list-style-type: none"> <li>Kuantitas sesuai balok beton tumpuan</li> </ul>	=	140,00	M2
<ul style="list-style-type: none"> <li>Betok (berdasarkan)</li> </ul>	=	8,60	M2
<ul style="list-style-type: none"> <li>3. Plat Lantai 1 T = 10 cm</li> <li>- Urugan Pasir Sempit Lantai</li> </ul>			
<ul style="list-style-type: none"> <li>Uraian pekerjaan ini tidak ada perubahan kuantitas (berdasarkan)</li> </ul>			
<ul style="list-style-type: none"> <li>Kuantitas sesuai Kurva Asat</li> </ul>	=	154,00	M3
<ul style="list-style-type: none"> <li>Kuantitas sesuai balok beton tumpuan</li> </ul>	=	150,00	M3
<ul style="list-style-type: none"> <li>Betok (berdasarkan)</li> </ul>	=	30,00	M3
- Beton K-200			
<ul style="list-style-type: none"> <li>Uraian pekerjaan ini tidak ada perubahan kuantitas (berdasarkan)</li> </ul>			
<ul style="list-style-type: none"> <li>Kuantitas sesuai Kurva Asat</li> </ul>	=	33,00	M3
<ul style="list-style-type: none"> <li>Kuantitas sesuai balok beton tumpuan</li> </ul>	=	10,00	M3
<ul style="list-style-type: none"> <li>Betok (berdasarkan)</li> </ul>	=	2,00	M3
- Wirosebet 00 #2 Lapis			
<ul style="list-style-type: none"> <li>Uraian pekerjaan ini tidak ada perubahan kuantitas (berdasarkan)</li> </ul>			
<ul style="list-style-type: none"> <li>Kuantitas sesuai Kurva Asat</li> </ul>	=	1.500,00	Rq
<ul style="list-style-type: none"> <li>Kuantitas sesuai balok beton tumpuan</li> </ul>	=	1.407,00	Rq
<ul style="list-style-type: none"> <li>Betok (berdasarkan)</li> </ul>	=	100,00	Rq
- Bedeng			
<ul style="list-style-type: none"> <li>Uraian pekerjaan ini tidak ada perubahan kuantitas (berdasarkan)</li> </ul>			
<ul style="list-style-type: none"> <li>Kuantitas sesuai Kurva Asat</li> </ul>	=	0,00	M2
<ul style="list-style-type: none"> <li>Kuantitas sesuai balok beton tumpuan</li> </ul>	=	0,00	M2
<ul style="list-style-type: none"> <li>Betok (berdasarkan)</li> </ul>	=	0,00	M2
- Perawatan Catokan HPS - 4 m			
<ul style="list-style-type: none"> <li>Uraian pekerjaan ini tidak ada perubahan kuantitas (berdasarkan)</li> </ul>			
<ul style="list-style-type: none"> <li>Kuantitas sesuai Kurva Asat</li> </ul>	=	-	Rq
<ul style="list-style-type: none"> <li>Kuantitas sesuai balok beton tumpuan</li> </ul>	=	120,00	Rq
<ul style="list-style-type: none"> <li>Betok (berdasarkan), karena item ini dijabarkan harga satuan lengkap, maka penentuan volume nya menggunakan harga satuan HPS</li> </ul>	=	120,00	Rq
<ul style="list-style-type: none"> <li>4. Balok Besi (20x40) &gt; 400 m</li> <li>- Cor Beton Ready Mix K-200</li> </ul>			
<ul style="list-style-type: none"> <li>Uraian pekerjaan ini tidak ada perubahan kuantitas (berdasarkan)</li> </ul>			
<ul style="list-style-type: none"> <li>Kuantitas sesuai Kurva Asat</li> </ul>	=	71,00	M3
<ul style="list-style-type: none"> <li>Kuantitas sesuai balok beton tumpuan</li> </ul>	=	71,00	M3
<ul style="list-style-type: none"> <li>Betok (berdasarkan), karena item ini dijabarkan harga satuan lengkap, maka penentuan volume nya menggunakan harga satuan HPS</li> </ul>	=	0,22	M3
- Perbaikan			
<ul style="list-style-type: none"> <li>Uraian pekerjaan ini tidak ada perubahan kuantitas (berdasarkan)</li> </ul>			

<ul style="list-style-type: none"> <li>➢ Kuantitas sesuai Kontrak Ases</li> <li>➢ Kuantitas sesuai kebutuhan lapangan</li> <li>➢ Detail (berdasarkan), karena item ini dijabarkan harga satuan terpasang, maka penembatan volume yang menggunakan harga sesuai HPS</li> </ul>	+	1.384,42	Rp
	+	1.007,44	Rp
	+	376,98	Rp
<b>-Berkas</b>			
Unit pekerjaan ini tidak ada perubahan kuantitas (berdasarkan)			
<ul style="list-style-type: none"> <li>➢ Kuantitas sesuai Kontrak Ases</li> <li>➢ Kuantitas sesuai kebutuhan lapangan</li> <li>➢ Detail (berdasarkan)</li> </ul>	+	100,00	KG
	+	100,00	KG
	+	0,00	KG
<b>2. Rata-Rata (Harga Terpasang) (Berkas)</b>			
Unit pekerjaan ini tidak ada perubahan kuantitas (berdasarkan)			
<ul style="list-style-type: none"> <li>➢ Kuantitas sesuai Kontrak Ases</li> <li>➢ Kuantitas sesuai kebutuhan lapangan</li> <li>➢ Detail (berdasarkan)</li> </ul>	+	116,00	R
	+	41,20	R
	+	74,80	R
<b>3. Lapisan Beton</b>			
Unit pekerjaan ini tidak ada perubahan kuantitas			
<ul style="list-style-type: none"> <li>➢ Kuantitas sesuai Kontrak Ases</li> <li>➢ Kuantitas sesuai kebutuhan lapangan</li> <li>➢ Detail</li> </ul>	+	-	R
	+	-	R
	+	-	R
<b>4. Pekerjaan Tangga Dapur</b>			
- Cor Beton Ready Mix K.200			
Unit pekerjaan ini tidak ada perubahan kuantitas (berdasarkan)			
<ul style="list-style-type: none"> <li>➢ Kuantitas sesuai Kontrak Ases</li> <li>➢ Kuantitas sesuai kebutuhan lapangan</li> <li>➢ Detail (berdasarkan), karena item ini dijabarkan harga satuan terpasang, maka penembatan volume yang menggunakan harga sesuai HPS</li> </ul>	+	-	KG
	+	0,00	KG
	+	0,00	KG
<b>-Perbaikan</b>			
Unit pekerjaan ini tidak ada perubahan kuantitas (berdasarkan)			
<ul style="list-style-type: none"> <li>➢ Kuantitas sesuai Kontrak Ases</li> <li>➢ Kuantitas sesuai kebutuhan lapangan</li> <li>➢ Detail (berdasarkan), karena item ini dijabarkan harga satuan terpasang, maka penembatan volume yang menggunakan harga sesuai HPS</li> </ul>	+	-	Rp
	+	40,20	Rp
	+	40,20	Rp
<b>-Berkas</b>			
Unit pekerjaan ini tidak ada perubahan kuantitas (berdasarkan)			
<ul style="list-style-type: none"> <li>➢ Kuantitas sesuai Kontrak Ases</li> <li>➢ Kuantitas sesuai kebutuhan lapangan</li> <li>➢ Detail (berdasarkan), karena item ini dijabarkan harga satuan terpasang, maka penembatan volume yang menggunakan harga sesuai HPS</li> </ul>	+	-	KG
	+	-	KG
	+	16,00	KG
	+	16,00	KG
<b>-Pia. Semen KGM (KG) 40 x 40 (Di Jabarkan Di Item</b>			
Unit pekerjaan ini tidak ada perubahan kuantitas (berdasarkan)			
<ul style="list-style-type: none"> <li>➢ Kuantitas sesuai Kontrak Ases</li> <li>➢ Kuantitas sesuai kebutuhan lapangan</li> <li>➢ Detail (berdasarkan), karena item ini dijabarkan harga satuan terpasang, maka penembatan volume yang menggunakan harga sesuai HPS</li> </ul>	+	-	KG
	+	14,11	KG
	+	14,11	KG
<b>5. Pekerjaan Tangga Dapur</b>			
- Cor Beton Ready Mix K.200			
Unit pekerjaan ini tidak ada perubahan kuantitas (berdasarkan)			
<ul style="list-style-type: none"> <li>➢ Kuantitas sesuai Kontrak Ases</li> <li>➢ Kuantitas sesuai kebutuhan lapangan</li> <li>➢ Detail (berdasarkan), karena item ini dijabarkan harga satuan terpasang, maka penembatan volume yang menggunakan harga sesuai HPS</li> </ul>	+	-	KG
	+	0,00	KG
	+	0,00	KG
<b>-Perbaikan</b>			
Unit pekerjaan ini tidak ada perubahan kuantitas (berdasarkan)			
<ul style="list-style-type: none"> <li>➢ Kuantitas sesuai Kontrak Ases</li> <li>➢ Kuantitas sesuai kebutuhan lapangan</li> <li>➢ Detail (berdasarkan), karena item ini dijabarkan harga satuan terpasang, maka penembatan volume yang menggunakan harga sesuai HPS</li> </ul>	+	-	Rp
	+	34,36	Rp
	+	34,36	Rp
<b>-Berkas</b>			
Unit pekerjaan ini tidak ada perubahan kuantitas (berdasarkan)			
<ul style="list-style-type: none"> <li>➢ Kuantitas sesuai Kontrak Ases</li> <li>➢ Kuantitas sesuai kebutuhan lapangan</li> <li>➢ Detail (berdasarkan), karena item ini dijabarkan harga satuan terpasang, maka penembatan volume yang menggunakan harga sesuai HPS</li> </ul>	+	-	KG
	+	-	KG
	+	0,00	KG
	+	0,00	KG
<b>-Pia. Semen KGM (KG) 40 x 40 (Di Jabarkan Di Item</b>			
Unit pekerjaan ini tidak ada perubahan kuantitas (berdasarkan)			
<ul style="list-style-type: none"> <li>➢ Kuantitas sesuai Kontrak Ases</li> <li>➢ Kuantitas sesuai kebutuhan lapangan</li> <li>➢ Detail (berdasarkan), karena item ini dijabarkan harga satuan terpasang, maka penembatan volume yang menggunakan harga sesuai HPS</li> </ul>	+	-	KG
	+	-	KG
	+	0,01	KG
	+	0,01	KG

## B. Lantai

<b>1. Balok Lantai (30x40)</b>			
- Cor Beton Ready Mix K.200			
Unit pekerjaan ini tidak ada perubahan kuantitas (berdasarkan)			
<ul style="list-style-type: none"> <li>➢ Kuantitas sesuai Kontrak Ases</li> <li>➢ Kuantitas sesuai kebutuhan lapangan</li> <li>➢ Detail (berdasarkan), karena item ini dijabarkan harga satuan terpasang, maka penembatan volume yang menggunakan harga sesuai HPS</li> </ul>	+	0,70	KG
	+	0,12	KG
	+	0,42	KG
<b>-Perbaikan</b>			
Unit pekerjaan ini tidak ada perubahan kuantitas (berdasarkan)			
<ul style="list-style-type: none"> <li>➢ Kuantitas sesuai Kontrak Ases</li> <li>➢ Kuantitas sesuai kebutuhan lapangan</li> <li>➢ Detail (berdasarkan), karena item ini dijabarkan harga satuan terpasang, maka penembatan volume yang menggunakan harga sesuai HPS</li> </ul>	+	-	Rp
	+	70,11	Rp
	+	49,31	Rp
	+	21,42	Rp
<b>-Berkas</b>			
Unit pekerjaan ini tidak ada perubahan kuantitas (berdasarkan)			
<ul style="list-style-type: none"> <li>➢ Kuantitas sesuai Kontrak Ases</li> <li>➢ Kuantitas sesuai kebutuhan lapangan</li> <li>➢ Detail (berdasarkan)</li> </ul>	+	-	KG
	+	-	KG
	+	0,00	KG
	+	0,00	KG

**3. Balok Lantai 1 (2x50)**

- Dit Balok Ready Mix K-200

Uraian pekerjaan ini terdiri atas penulangan kerangka (berikutnya)

✓ Kuantitas sesuai Kurva Asat	=	4,88	m <sup>3</sup>
✓ Kuantitas sesuai kebutuhan lapangan	=	4,16	m <sup>3</sup>
✓ Detail (berkurang)	=	0,72	m <sup>3</sup>

- Pembesian

Uraian pekerjaan ini terdiri atas penulangan kerangka (berikutnya)

✓ Kuantitas sesuai Kurva Asat	=	594,14	kg
✓ Kuantitas sesuai kebutuhan lapangan	=	444,04	kg
✓ Detail (berkurang)	=	50,10	kg

- Beton

Uraian pekerjaan ini terdiri atas penulangan kerangka (berikutnya)

✓ Kuantitas sesuai Kurva Asat	=	81,03	m <sup>3</sup>
✓ Kuantitas sesuai kebutuhan lapangan	=	47,20	m <sup>3</sup>
✓ Detail (berkurang)	=	33,83	m <sup>3</sup>

**3. Ring Balok Lantai 1 (10x30) ukuran 14.00**

- Dit Balok Ready Mix K-200

Uraian pekerjaan ini terdiri atas penulangan kerangka (berikutnya)

✓ Kuantitas sesuai Kurva Asat	=	-	m <sup>3</sup>
✓ Kuantitas sesuai kebutuhan lapangan	=	0,90	m <sup>3</sup>
✓ Detail (berkurang), karena besi ini digunakan juga untuk Ring, maka penembahan volume ini menggunakan juga sesuai RFT	=	0,90	m <sup>3</sup>

- Pembesian

Uraian pekerjaan ini terdiri atas penulangan kerangka (berikutnya)

✓ Kuantitas sesuai Kurva Asat	=	-	kg
✓ Kuantitas sesuai kebutuhan lapangan	=	101,14	kg
✓ Detail (berkurang), karena besi ini digunakan juga untuk Ring, maka penembahan volume ini menggunakan juga sesuai RFT	=	101,14	kg

- Beton

Uraian pekerjaan ini terdiri atas penulangan kerangka (berikutnya)

✓ Kuantitas sesuai Kurva Asat	=	-	m <sup>3</sup>
✓ Kuantitas sesuai kebutuhan lapangan	=	12,46	m <sup>3</sup>
✓ Detail (berkurang), karena besi ini digunakan juga untuk Ring, maka penembahan volume ini menggunakan juga sesuai RFT	=	12,46	m <sup>3</sup>

**4. Plat Lantai 2 (1 x 10) m**

- Dit K-200

Uraian pekerjaan ini terdiri atas penulangan kerangka (berikutnya)

✓ Kuantitas sesuai Kurva Asat	=	17,10	m <sup>3</sup>
✓ Kuantitas sesuai kebutuhan lapangan	=	12,34	m <sup>3</sup>
✓ Detail (berkurang)	=	4,76	m <sup>3</sup>

- Wirobeton 100 # 2 Lapis

Uraian pekerjaan ini terdiri atas penulangan kerangka (berikutnya)

✓ Kuantitas sesuai Kurva Asat	=	1.580,04	kg
✓ Kuantitas sesuai kebutuhan lapangan	=	810,10	kg
✓ Detail (berkurang)	=	200,42	kg

- Beton

Uraian pekerjaan ini terdiri atas penulangan kerangka (berikutnya)

✓ Kuantitas sesuai Kurva Asat	=	171,06	m <sup>3</sup>
✓ Kuantitas sesuai kebutuhan lapangan	=	111,76	m <sup>3</sup>
✓ Detail (berkurang)	=	0,29	m <sup>3</sup>

**5. Balok 30x30 uk. + 0.00 m**

- Dit Balok Ready Mix K-200

Uraian pekerjaan ini terdiri atas penulangan kerangka (berikutnya)

✓ Kuantitas sesuai Kurva Asat	=	4,31	m <sup>3</sup>
✓ Kuantitas sesuai kebutuhan lapangan	=	3,40	m <sup>3</sup>
✓ Detail (berkurang), karena besi ini digunakan juga untuk Ring, maka penembahan volume ini menggunakan juga sesuai RFT	=	1,16	m <sup>3</sup>

- Pembesian

Uraian pekerjaan ini terdiri atas penulangan kerangka (berikutnya)

✓ Kuantitas sesuai Kurva Asat	=	944,93	kg
✓ Kuantitas sesuai kebutuhan lapangan	=	670,84	kg
✓ Detail (berkurang), karena besi ini digunakan juga untuk Ring, maka penembahan volume ini menggunakan juga sesuai RFT	=	110,85	kg

- Beton

Uraian pekerjaan ini terdiri atas penulangan kerangka (berikutnya)

✓ Kuantitas sesuai Kurva Asat	=	50,16	m <sup>3</sup>
✓ Kuantitas sesuai kebutuhan lapangan	=	30,21	m <sup>3</sup>
✓ Detail (berkurang), karena besi ini digunakan juga untuk Ring, maka penembahan volume ini menggunakan juga sesuai RFT	=	14,69	m <sup>3</sup>

**6. Kusen Pintu (Berkurang)**

Uraian pekerjaan ini terdiri atas penulangan kerangka (berikutnya)

✓ Kuantitas sesuai Kurva Asat	=	20,20	m
✓ Kuantitas sesuai kebutuhan lapangan	=	20,00	m
✓ Detail (berkurang)	=	11,80	m

**7. Ring Balok 10x30 uk. + 0.00 m**

- Dit Balok Ready Mix K-200

Uraian pekerjaan ini terdiri atas penulangan kerangka (berikutnya)

✓ Kuantitas sesuai Kurva Asat	=	3,30	m <sup>3</sup>
✓ Kuantitas sesuai kebutuhan lapangan	=	2,20	m <sup>3</sup>

- Pembesian

Uraian pekerjaan ini terdiri atas penulangan kerangka (berikutnya)

✓ Kuantitas sesuai Kurva Asat	=	341,21	kg
✓ Kuantitas sesuai kebutuhan lapangan	=	251,20	kg
✓ Detail (berkurang), karena besi ini digunakan juga untuk Ring, maka penembahan volume ini menggunakan juga sesuai RFT	=	90,01	kg



































































**B. PEKERJAAN PERUTUP ATAP TI 2.8**

1. Rudo Kuda Rangka Pipa Baja 3

Uraian pekerjaan ini tidak ada perubahan koefisien (berdasarkan)

✓	Kuantitas sesuai Kurva Asas	=	598,00	Kg
✓	Kuantitas sesuai kebutuhan lapangan	=	597,62	Kg
✓	Selanjutnya (berdasarkan), karena item ini dijabarkan harga satuan terpasang, maka penembahan volume yang menggunakan harga satuan VPS	=	207,72	Kg

2. Gording Baja CNP 100 x 50 x 20 - L3 (mm)

Uraian pekerjaan ini tidak ada perubahan koefisien (berdasarkan)

✓	Kuantitas sesuai Kurva Asas	=	448,25	Kg
✓	Kuantitas sesuai kebutuhan lapangan	=	395,29	Kg
✓	Selanjutnya (berdasarkan)	=	38,02	Kg

3. Perakap Pipa (Diameter Langkang/Warna (Juga Terpasang)

Uraian pekerjaan ini tidak ada perubahan koefisien (berdasarkan)

✓	Kuantitas sesuai Kurva Asas	=	80,00	NO
✓	Kuantitas sesuai kebutuhan lapangan	=	81,78	NO
✓	Selanjutnya (berdasarkan), karena item ini dijabarkan harga satuan terpasang, maka penembahan volume yang menggunakan harga satuan VPS	=	7,97	NO

4. Pak Lapisan ACP (Juga Terpasang)

Uraian pekerjaan ini tidak ada perubahan koefisien (berdasarkan)

✓	Kuantitas sesuai Kurva Asas	=	4,91	M2
✓	Kuantitas sesuai kebutuhan lapangan	=	56,28	M2
✓	Selanjutnya (berdasarkan), karena item ini dijabarkan harga satuan terpasang, maka penembahan volume yang menggunakan harga satuan VPS	=	55,00	M2

**B. PEKERJAAN PERUTUP ATAP 3.2 x 3.2 (1 M2)**

1. Rudo Kuda Rangka Pipa Ckr 2

Uraian pekerjaan ini tidak ada perubahan koefisien (berdasarkan)

✓	Kuantitas sesuai Kurva Asas	=	640,70	Kg
✓	Kuantitas sesuai kebutuhan lapangan	=	674,00	Kg
✓	Selanjutnya (berdasarkan), karena item ini dijabarkan harga satuan terpasang, maka penembahan volume yang menggunakan harga satuan VPS	=	17,80	Kg

2. Pak Gording Roton (20 cm x 20 cm) (Juga Terpasang)

Uraian pekerjaan ini tidak ada perubahan koefisien (berdasarkan)

✓	Kuantitas sesuai Kurva Asas	=	-	
✓	Kuantitas sesuai kebutuhan lapangan	=	226,79	NO
✓	Selanjutnya (berdasarkan), karena item ini dijabarkan harga satuan terpasang, maka penembahan volume yang menggunakan harga satuan VPS	=	226,27	NO
			0,44	NO

3. Perakap Pipa (Diameter Langkang/Warna (Juga Terpasang)

Uraian pekerjaan ini tidak ada perubahan koefisien (berdasarkan)

✓	Kuantitas sesuai Kurva Asas	=	33,28	NO
✓	Kuantitas sesuai kebutuhan lapangan	=	35,10	NO
✓	Selanjutnya (berdasarkan), karena item ini dijabarkan harga satuan terpasang, maka penembahan volume yang menggunakan harga satuan VPS	=	4,02	M2

4. Pak Telingka Lapisan ACP

Uraian pekerjaan ini tidak ada perubahan koefisien (berdasarkan)

✓	Kuantitas sesuai Kurva Asas	=	0,02	M2
✓	Kuantitas sesuai kebutuhan lapangan	=	10,00	M2
✓	Selanjutnya (berdasarkan), karena item ini dijabarkan harga satuan terpasang, maka penembahan volume yang menggunakan harga satuan VPS	=	0,02	M2

**F. PEKERJAAN ATAP KAKI**

1. Rudo Kuda Rangka Pipa Ckr 6

Uraian pekerjaan ini tidak ada perubahan koefisien (berdasarkan)

✓	Kuantitas sesuai Kurva Asas	=	428,62	Kg
✓	Kuantitas sesuai kebutuhan lapangan	=	287,25	Kg
✓	Selanjutnya (berdasarkan)	=	142,57	Kg

2. Alami Pipa Galvani 3

Uraian pekerjaan ini tidak ada perubahan koefisien (berdasarkan)

✓	Kuantitas sesuai Kurva Asas	=	-	
✓	Kuantitas sesuai kebutuhan lapangan	=	101,81	Kg
✓	Selanjutnya (berdasarkan), karena item ini dijabarkan harga satuan terpasang, maka penembahan volume yang menggunakan harga satuan VPS	=	280,89	Kg
			142,78	Kg

3. Gording Halus 4 x 4

Uraian pekerjaan ini tidak ada perubahan koefisien (berdasarkan)

✓	Kuantitas sesuai Kurva Asas	=	220,97	NO
✓	Kuantitas sesuai kebutuhan lapangan	=	407,05	NO
✓	Selanjutnya (berdasarkan)	=	58,76	NO

**IV. PEKERJAAN ARSITEKTUR**

**A. Lantai PERBUKUAN (SHEKAS)**

Lantai 1

1. Pak Dinding Dinding

Uraian pekerjaan ini tidak ada perubahan koefisien (berdasarkan)

✓	Kuantitas sesuai Kurva Asas	=	192,00	M2
✓	Kuantitas sesuai kebutuhan lapangan	=	194,20	M2
✓	Selanjutnya (berdasarkan), karena item ini dijabarkan harga satuan terpasang, maka penembahan volume yang menggunakan harga satuan VPS	=	10,00	M2

2. Pak Plafond 1 x 4

Uraian pekerjaan ini tidak ada perubahan koefisien (berdasarkan)

✓	Kuantitas sesuai Kurva Asas	=	367,50	M2
✓	Kuantitas sesuai kebutuhan lapangan	=	639,80	M2
✓	Selanjutnya (berdasarkan), karena item ini dijabarkan harga satuan terpasang, maka penembahan volume yang menggunakan harga satuan VPS	=	121,00	M2

3. Pak Asas

Uraian pekerjaan ini tidak ada perubahan koefisien (berdasarkan)

✓	Kuantitas sesuai Kurva Asas	=	201,50	NO
✓	Kuantitas sesuai kebutuhan lapangan	=	149,94	NO
✓	Selanjutnya (berdasarkan)	=	207,84	NO

4. Pak Dinding/Geranda (KCI) 100 40 x 40 cm (Pipa)

Uraian pekerjaan di titik ada perubahan kuantitas (berkurang)			
- Kuantitas sesuai Formir Asul	=		99,00 M3
- Kuantitas sesuai kebutuhan lapangan	=		41,28 M3
- Selisih (berkurang)	=		57,72 M3

#### Lantai 2

##### 1. Pas. Dinding Dablar

Uraian pekerjaan di titik ada perubahan kuantitas (bertambah)

- Kuantitas sesuai Formir Asul	=		104,00 M3
- Kuantitas sesuai kebutuhan lapangan	=		137,28 M3
- Selisih (bertambah), karena item ini diupayakan harga satuan tetap, maka penentorian volume nya menggunakan harga sesuai HPS	=		33,28 M3

##### 2. Pas. Dinding Kicker 20 cm x 20 cm (Mega Tripping)

Uraian pekerjaan di titik ada perubahan kuantitas (berkurang)

- Kuantitas sesuai Formir Asul	=		49,00 M3
- Kuantitas sesuai kebutuhan lapangan	=		38,08 M3
- Selisih (berkurang)	=		10,92 M3

##### 3. Pas. Platitan 1 x 1

Uraian pekerjaan di titik ada perubahan kuantitas (berkurang)

- Kuantitas sesuai Formir Asul	=		239,00 M3
- Kuantitas sesuai kebutuhan lapangan	=		176,07 M3
- Selisih (berkurang)	=		62,94 M3

##### 4. Pas. Aspal

Uraian pekerjaan di titik ada perubahan kuantitas (berkurang)

- Kuantitas sesuai Formir Asul	=		239,07 M3
- Kuantitas sesuai kebutuhan lapangan	=		85,03 M3
- Selisih (berkurang)	=		153,04 M3

## B. PONDORANG LAJATA

#### Lantai 1

##### 1. Pas. Keramik 40 x 40 Cm Patahan

Uraian pekerjaan di titik ada perubahan kuantitas (berkurang)

- Kuantitas sesuai Formir Asul	=		110,28 M2
- Kuantitas sesuai kebutuhan lapangan	=		113,40 M2
- Selisih (berkurang)	=		3,12 M2

##### 2. Pas. Keramik 40 x 40 Cm Ungapahan

Uraian pekerjaan di titik ada perubahan kuantitas (bertambah)

- Kuantitas sesuai Formir Asul	=		75,00 M2
- Kuantitas sesuai kebutuhan lapangan	=		86,39 M2
- Selisih (bertambah), karena item ini diupayakan harga satuan tetap, maka penentorian volume nya menggunakan harga sesuai HPS	=		11,39 M2

##### 3. Pas. Keramik 60x60x40 Cm Ungapahan Di-Rover

Uraian pekerjaan di titik ada perubahan kuantitas (berkurang)

- Kuantitas sesuai Formir Asul	=		8,00 M2
- Kuantitas sesuai kebutuhan lapangan	=		8,12 M2
- Selisih (berkurang)	=		0,12 M2

##### 4. Pas. Keramik Arab Trippla + Keramik 30 x 30 Ungapahan

Uraian pekerjaan di titik ada perubahan kuantitas (bertambah)

- Kuantitas sesuai Formir Asul	=		8,00 M2
- Kuantitas sesuai kebutuhan lapangan	=		10,20 M2
- Selisih (bertambah), karena item ini diupayakan harga satuan tetap, maka penentorian volume nya menggunakan harga sesuai HPS	=		2,20 M2

#### Lantai 2

##### 1. Pas. Keramik 40 x 40 Cm Patahan Di-Rover

Uraian pekerjaan di titik ada perubahan kuantitas (bertambah)

- Kuantitas sesuai Formir Asul	=		22,00 M2
- Kuantitas sesuai kebutuhan lapangan	=		26,00 M2
- Selisih (bertambah), karena item ini diupayakan harga satuan tetap, maka penentorian volume nya menggunakan harga sesuai HPS	=		4,00 M2

##### 2. Pas. Keramik 40 x 40 Cm Ungapahan Di-Rover

Uraian pekerjaan di titik ada perubahan kuantitas (bertambah)

- Kuantitas sesuai Formir Asul	=		86,00 M2
- Kuantitas sesuai kebutuhan lapangan	=		100,00 M2
- Selisih (bertambah), karena item ini diupayakan harga satuan tetap, maka penentorian volume nya menggunakan harga sesuai HPS	=		14,00 M2

## C. PONDORANG PLAFOND

#### Lantai 1

##### 1. Rangka Platond Metalizing

Uraian pekerjaan di titik ada perubahan kuantitas (berkurang)

- Kuantitas sesuai Formir Asul	=		108,00 M2
- Kuantitas sesuai kebutuhan lapangan	=		108,01 M2
- Selisih (berkurang)	=		0,01 M2

##### 2. Pas. Platond PVC (Mega Tripping)

Uraian pekerjaan di titik ada perubahan kuantitas (berkurang)

- Kuantitas sesuai Formir Asul	=		100,00 M2
- Kuantitas sesuai kebutuhan lapangan	=		100,01 M2
- Selisih (berkurang)	=		0,01 M2

##### 3. Dry Ceiling (Mega Tripping)

Uraian pekerjaan di titik ada perubahan kuantitas (berkurang)

- Kuantitas sesuai Formir Asul	=		21,00 M2
- Kuantitas sesuai kebutuhan lapangan	=		21,25 M2
- Selisih (berkurang)	=		0,25 M2

#### Lantai 2

##### 1. Rangka Platond Metalizing

Uraian pekerjaan di titik ada perubahan kuantitas (berkurang)

- Kuantitas sesuai Formir Asul	=		94,00 M2
- Kuantitas sesuai kebutuhan lapangan	=		97,00 M2
- Selisih (berkurang)	=		3,00 M2

##### 2. Pas. Platond PVC (Mega Tripping)

Uraian pekerjaan di titik ada perubahan kuantitas (berkurang)

<ul style="list-style-type: none"> <li>✓ Kuantitas sesuai Kurikulum Ases</li> <li>✓ Kuantitas sesuai kebutuhan lapangan</li> <li>✓ Sifatnya (berkelanjutan)</li> </ul>	<ul style="list-style-type: none"> <li>+</li> <li>=</li> <li>+</li> </ul>	<ul style="list-style-type: none"> <li>94,00</li> <li>107,00</li> <li>55,00</li> </ul>	<ul style="list-style-type: none"> <li>100</li> <li>100</li> <li>100</li> </ul>
<b>3. Dua Orang (Dua Orang Terampil)</b>			
Uraian pekerjaan ini tidak ada perubahan kuantitas (berlanjut)			
<ul style="list-style-type: none"> <li>✓ Kuantitas sesuai Kurikulum Ases</li> <li>✓ Kuantitas sesuai kebutuhan lapangan</li> <li>✓ Sifatnya (berkelanjutan), karena akan di dapatkan harga satuan terampil, maka penentuan volume nya menggunakan harga satuan-HPS</li> </ul>	<ul style="list-style-type: none"> <li>+</li> <li>=</li> <li>+</li> </ul>	<ul style="list-style-type: none"> <li>30,00</li> <li>95,00</li> <li>10,00</li> </ul>	<ul style="list-style-type: none"> <li>100</li> <li>100</li> <li>100</li> </ul>

## B. PERUBAHAN POKOK JENJELAR

<b>Kusen Beringin Kayu Kelas 1 (100) Kusen</b>			
Uraian pekerjaan ini tidak ada perubahan kuantitas (berkelanjutan)			
<ul style="list-style-type: none"> <li>✓ Kuantitas sesuai Kurikulum Ases</li> <li>✓ Kuantitas sesuai kebutuhan lapangan</li> <li>✓ Sifatnya (berkelanjutan)</li> </ul>	<ul style="list-style-type: none"> <li>+</li> <li>=</li> <li>+</li> </ul>	<ul style="list-style-type: none"> <li>0,00</li> <li>0,04</li> <li>0,00</li> </ul>	<ul style="list-style-type: none"> <li>0</li> <li>0</li> <li>0</li> </ul>
<b>Kusen Mahoni (Dua Orang Terampil)</b>			
Uraian pekerjaan ini tidak ada perubahan kuantitas (berlanjut)			
<ul style="list-style-type: none"> <li>✓ Kuantitas sesuai Kurikulum Ases</li> <li>✓ Kuantitas sesuai kebutuhan lapangan</li> <li>✓ Sifatnya (berlanjut), karena akan di dapatkan harga satuan terampil, maka penentuan volume nya menggunakan harga satuan-HPS</li> </ul>	<ul style="list-style-type: none"> <li>+</li> <li>=</li> <li>+</li> </ul>	<ul style="list-style-type: none"> <li>37,00</li> <li>95,00</li> <li>10,70</li> </ul>	<ul style="list-style-type: none"> <li>0</li> <li>0</li> <li>0</li> </ul>
<b>Pintu PK (Kusen dan Kusen Terampil) Kusen dan Pengapung</b>			
Uraian pekerjaan ini tidak ada perubahan kuantitas (tidak)			
<ul style="list-style-type: none"> <li>✓ Kuantitas sesuai Kurikulum Ases</li> <li>✓ Kuantitas sesuai kebutuhan lapangan</li> <li>✓ Sifatnya (tidak)</li> </ul>	<ul style="list-style-type: none"> <li>=</li> <li>=</li> <li>+</li> </ul>	<ul style="list-style-type: none"> <li>0,00</li> <li>0,00</li> <li>-</li> </ul>	<ul style="list-style-type: none"> <li>100</li> <li>100</li> <li>100</li> </ul>
<b>Pintu PK (Paku Kayu Kelas 1) terampil aksesoris dan pengapung (Dua Orang Terampil)</b>			
Uraian pekerjaan ini tidak ada perubahan kuantitas (berkelanjutan)			
<ul style="list-style-type: none"> <li>✓ Kuantitas sesuai Kurikulum Ases</li> <li>✓ Kuantitas sesuai kebutuhan lapangan</li> <li>✓ Sifatnya (berlanjut), karena akan di dapatkan harga satuan terampil, maka penentuan volume nya menggunakan harga satuan-HPS</li> </ul>	<ul style="list-style-type: none"> <li>+</li> <li>=</li> <li>+</li> </ul>	<ul style="list-style-type: none"> <li>0,00</li> <li>0,00</li> <li>0,00</li> </ul>	<ul style="list-style-type: none"> <li>100</li> <li>100</li> <li>100</li> </ul>
<b>Pintu PK (Paku Kusen) terampil aksesoris dan pengapung (Dua Orang Terampil)</b>			
Uraian pekerjaan ini tidak ada perubahan kuantitas (tidak)			
<ul style="list-style-type: none"> <li>✓ Kuantitas sesuai Kurikulum Ases</li> <li>✓ Kuantitas sesuai kebutuhan lapangan</li> <li>✓ Sifatnya (tidak)</li> </ul>	<ul style="list-style-type: none"> <li>=</li> <li>=</li> <li>+</li> </ul>	<ul style="list-style-type: none"> <li>0,00</li> <li>0,00</li> <li>-</li> </ul>	<ul style="list-style-type: none"> <li>100</li> <li>100</li> <li>100</li> </ul>
<b>Pintu PK (Paku Kelas 1) terampil aksesoris dan pengapung (Dua Orang Terampil)</b>			
Uraian pekerjaan ini tidak ada perubahan kuantitas (berkelanjutan)			
<ul style="list-style-type: none"> <li>✓ Kuantitas sesuai Kurikulum Ases</li> <li>✓ Kuantitas sesuai kebutuhan lapangan</li> <li>✓ Sifatnya (berkelanjutan)</li> </ul>	<ul style="list-style-type: none"> <li>+</li> <li>=</li> <li>+</li> </ul>	<ul style="list-style-type: none"> <li>0,00</li> <li>0,00</li> <li>0,00</li> </ul>	<ul style="list-style-type: none"> <li>100</li> <li>100</li> <li>100</li> </ul>
<b>Pintu Jendel PK1 (Paku Kelas 1) terampil aksesoris dan pengapung (Dua Orang Terampil)</b>			
Uraian pekerjaan ini tidak ada perubahan kuantitas (tidak)			
<ul style="list-style-type: none"> <li>✓ Kuantitas sesuai Kurikulum Ases</li> <li>✓ Kuantitas sesuai kebutuhan lapangan</li> <li>✓ Sifatnya (tidak)</li> </ul>	<ul style="list-style-type: none"> <li>=</li> <li>=</li> <li>+</li> </ul>	<ul style="list-style-type: none"> <li>0,00</li> <li>0,00</li> <li>-</li> </ul>	<ul style="list-style-type: none"> <li>100</li> <li>100</li> <li>100</li> </ul>
<b>Jendela Vertikal PK1 (Paku Kelas 1) terampil aksesoris dan pengapung (Dua Orang Terampil)</b>			
Uraian pekerjaan ini tidak ada perubahan kuantitas (tidak)			
<ul style="list-style-type: none"> <li>✓ Kuantitas sesuai Kurikulum Ases</li> <li>✓ Kuantitas sesuai kebutuhan lapangan</li> <li>✓ Sifatnya (tidak)</li> </ul>	<ul style="list-style-type: none"> <li>=</li> <li>=</li> <li>+</li> </ul>	<ul style="list-style-type: none"> <li>0,00</li> <li>0,00</li> <li>-</li> </ul>	<ul style="list-style-type: none"> <li>100</li> <li>100</li> <li>100</li> </ul>

<b>E. PERUBAHAN SARTAN</b>			
<b>Pas. Kusen (tidak ada) (tidak) (Dua Orang Terampil)</b>			
Uraian pekerjaan ini tidak ada perubahan kuantitas (tidak)			
<ul style="list-style-type: none"> <li>✓ Kuantitas sesuai Kurikulum Ases</li> <li>✓ Kuantitas sesuai kebutuhan lapangan</li> </ul>	<ul style="list-style-type: none"> <li>+</li> <li>=</li> </ul>	<ul style="list-style-type: none"> <li>0,00</li> <li>0,00</li> </ul>	<ul style="list-style-type: none"> <li>100</li> <li>100</li> </ul>



























































**Stp Koral**

Untuk pekerjaan ini tidak ada perubahan kuantitas (Tetap)

✓ Kuantitas sesuai Kontrak Ases	=	6,00	USD
✓ Kuantitas sesuai kebutuhan lapangan	=	6,00	USD
✓ Selisih (Neto)	=	-	USD

**Selur Gerdil**

Untuk pekerjaan ini tidak ada perubahan kuantitas (Tetap)

✓ Kuantitas sesuai Kontrak Ases	=	2,00	USD
✓ Kuantitas sesuai kebutuhan lapangan	=	2,00	USD
✓ Selisih (Neto)	=	-	USD

**V. SMKK****Perbaikan DKK (Jerge Tumpang)**

Untuk pekerjaan ini tidak ada perubahan kuantitas (Tetap)

✓ Kuantitas sesuai Kontrak Ases	=	3,00	Set
✓ Kuantitas sesuai kebutuhan lapangan	=	3,00	Set
✓ Selisih (Neto)	=	-	Set

**Halat Peningkat**

Untuk pekerjaan ini tidak ada perubahan kuantitas (Tetap)

✓ Kuantitas sesuai Kontrak Ases	=	1,00	Set
✓ Kuantitas sesuai kebutuhan lapangan	=	1,00	Set
✓ Selisih (Neto)	=	-	Set

**Demang Tumpang**

Untuk pekerjaan ini tidak ada perubahan kuantitas (Tetap)

✓ Kuantitas sesuai Kontrak Ases	=	1,00	Pasang
✓ Kuantitas sesuai kebutuhan lapangan	=	1,00	Pasang
✓ Selisih (Neto)	=	-	Pasang

**Depuk Kawalan**

Untuk pekerjaan ini tidak ada perubahan kuantitas (Tetap)

✓ Kuantitas sesuai Kontrak Ases	=	1,00	Pasang
✓ Kuantitas sesuai kebutuhan lapangan	=	1,00	Pasang
✓ Selisih (Neto)	=	-	Pasang

**Papan Kawalan**

Untuk pekerjaan ini tidak ada perubahan kuantitas (Tetap)

✓ Kuantitas sesuai Kontrak Ases	=	1,00	Set
✓ Kuantitas sesuai kebutuhan lapangan	=	1,00	Set
✓ Selisih (Neto)	=	-	Set

**Kit-10 Kawalan**

Untuk pekerjaan ini tidak ada perubahan kuantitas (Tetap)

✓ Kuantitas sesuai Kontrak Ases	=	1,00	OS
✓ Kuantitas sesuai kebutuhan lapangan	=	1,00	OS
✓ Selisih (Neto)	=	-	OS

## BAB 5. KESIMPULAN

Berdasarkan uraian permasalahan dan penjelasan sebelumnya, dapat diambil kesimpulan sebagai berikut:


1. Terjadi perubahan target pemangsaan pekerjaan, yaitu:
  - Terdapat perbedaan antara kuantitas pekerjaan dibayar kontrak dengan kuantitas kebutuhan pemangsaan pekerjaan di lapangan
  - Volume pemangsaan dibayar dengan kebutuhan di lapangan berdasarkan penyusunan kuantitas beberapa item pekerjaan.
2. Dengan optimalisasi berdasarkan pengurangan anggaran dan kualitas anggaran serta terdapat review design maka dilakukan perubahan kuantitas pekerjaan, dengan kondisi sebagai berikut:

Rincai Kontrak Asid (Sesuai Temuan PPh 11%)	:	1.001.571.000,00
Rincai Kontrak Adhesif (Sesuai Temuan PPh 11%)	:	1.001.571.000,00
Terdapat	:	SATU MILYAR DELAPAN RATUS ENAM PULUH SATU JUTA LIMA RATUS TUJUH PULUH SATU RIBU RUPIAH

Dengan adanya pengurangan kuantitas beberapa item pekerjaan serta melakukan peninjauan kuantitas pekerjaan sehingga diperoleh Kontrak harga satuan dengan jenis Perincai Perincai Kontrak yang akan mempengaruhi nilai kontrak mulai secara keseluruhan.

Dengan Keputusan Teknik ini kami buat untuk bisa dipertanggung jawabkan dan dipergunakan sebagaimana mestinya.

Mengikuti,  
PELAKSANA PERUSAHAAN KONTRAK

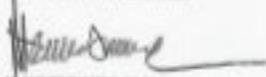  
M. NURHIDAYAH S.T.  
NP. 197410202001210321

PELAKSANA PELAYANAN TEKNIS KEKANTORAN

  
M. NURHIDAYAH S.T.  
NP. 197410202001210321






























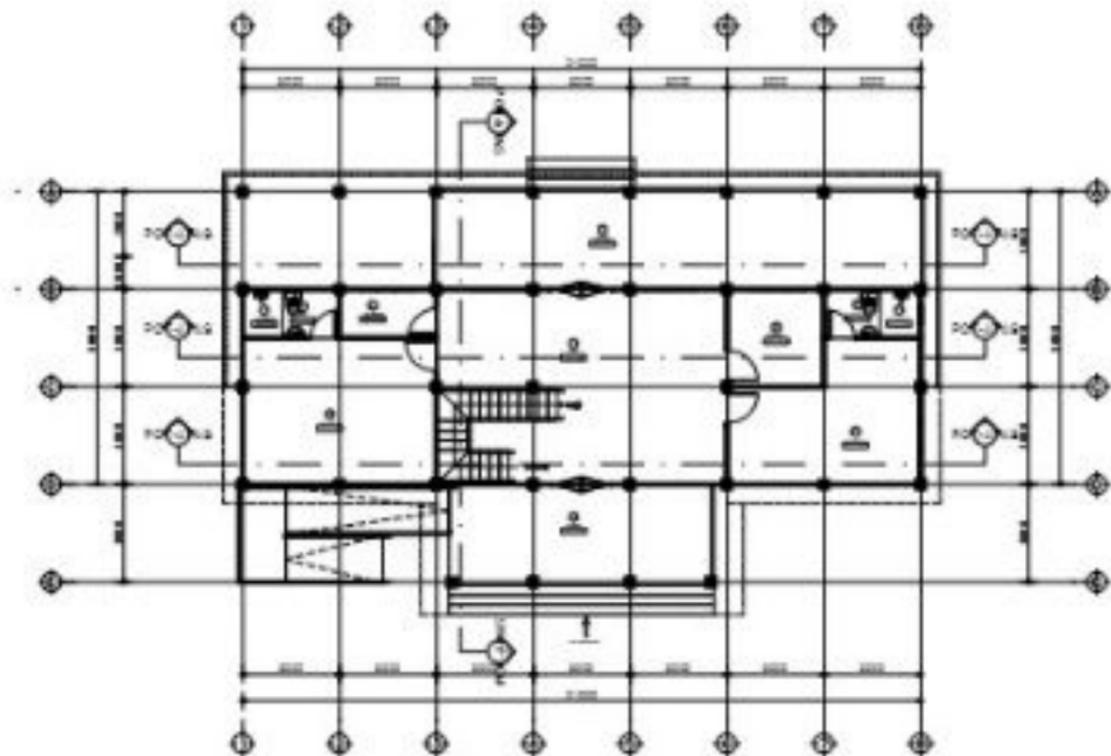







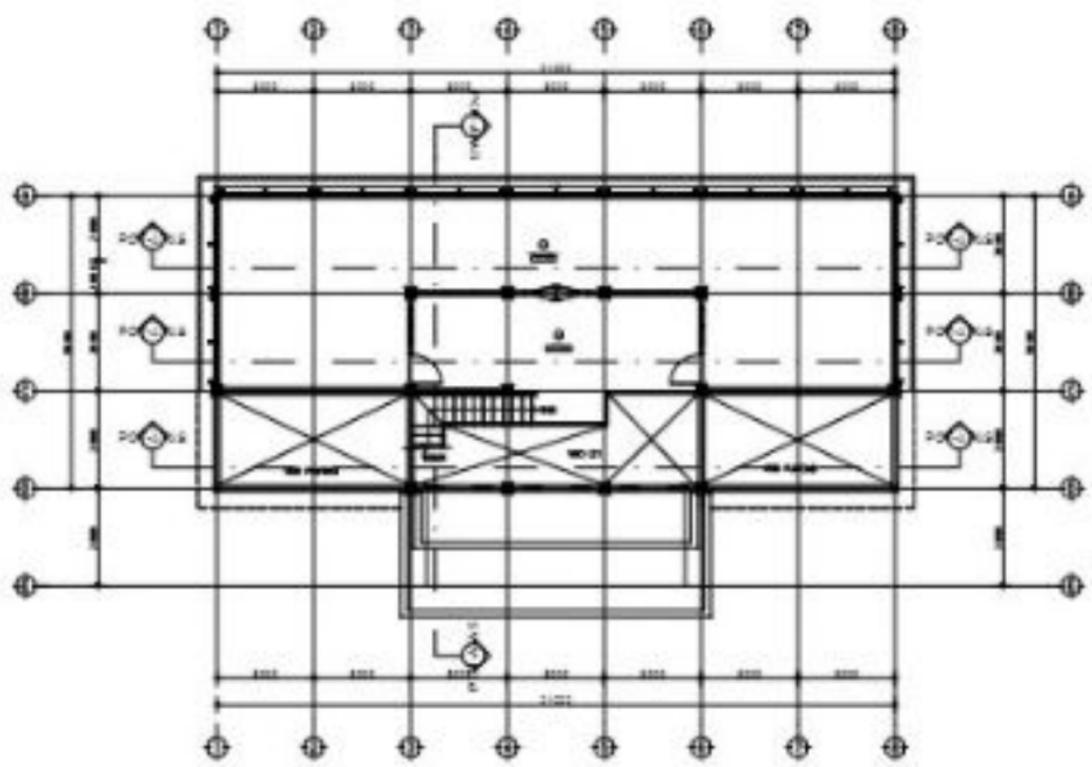





TAMBAH KUNCI  
SKALA

1:100



TAMBAH KUNCI  
SKALA

1:100








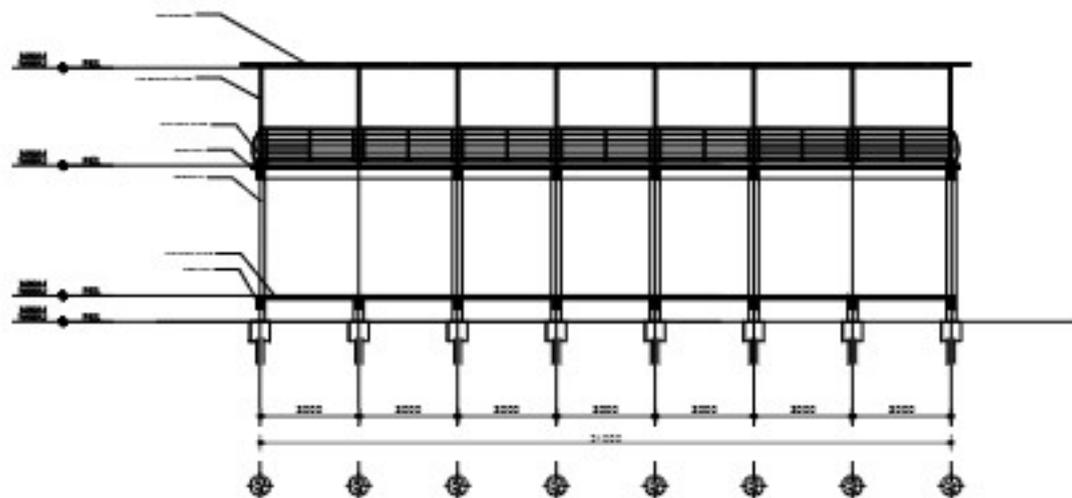

POTONGAN 02  
SKALA

1:100





























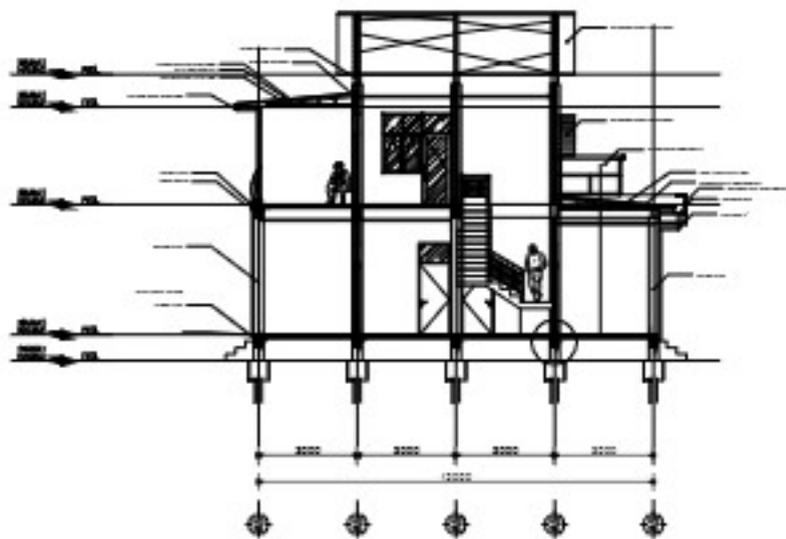

BOTONGAN 2  
SKALA

1:100






























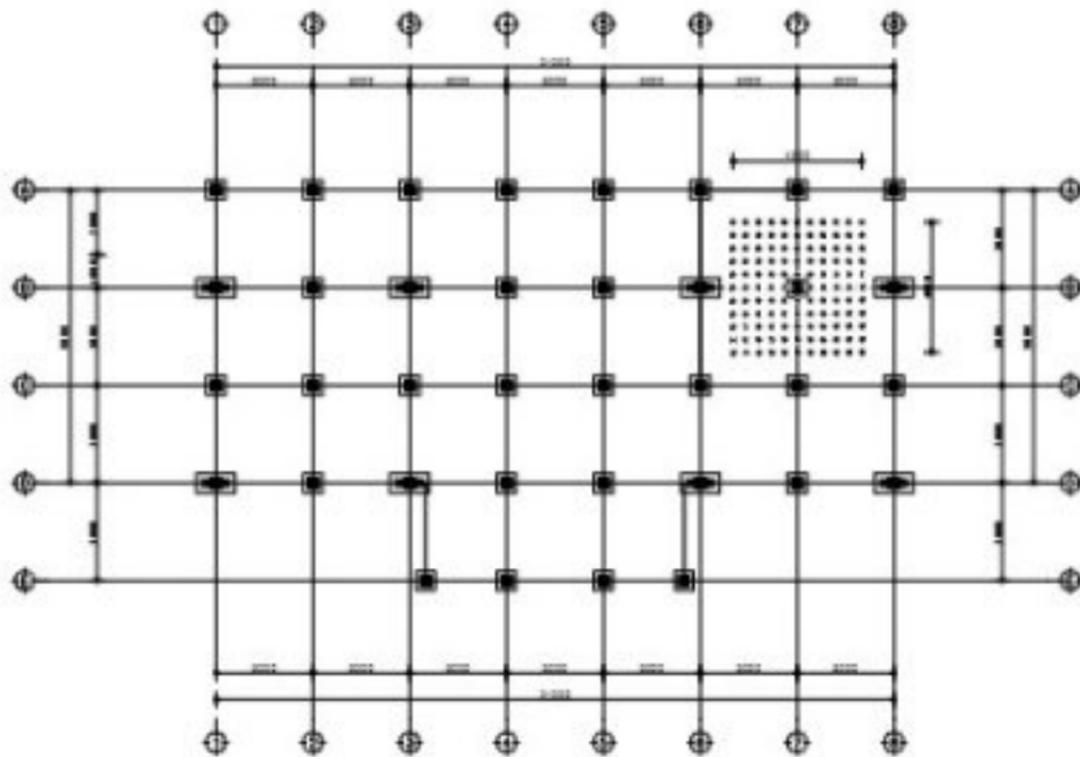




























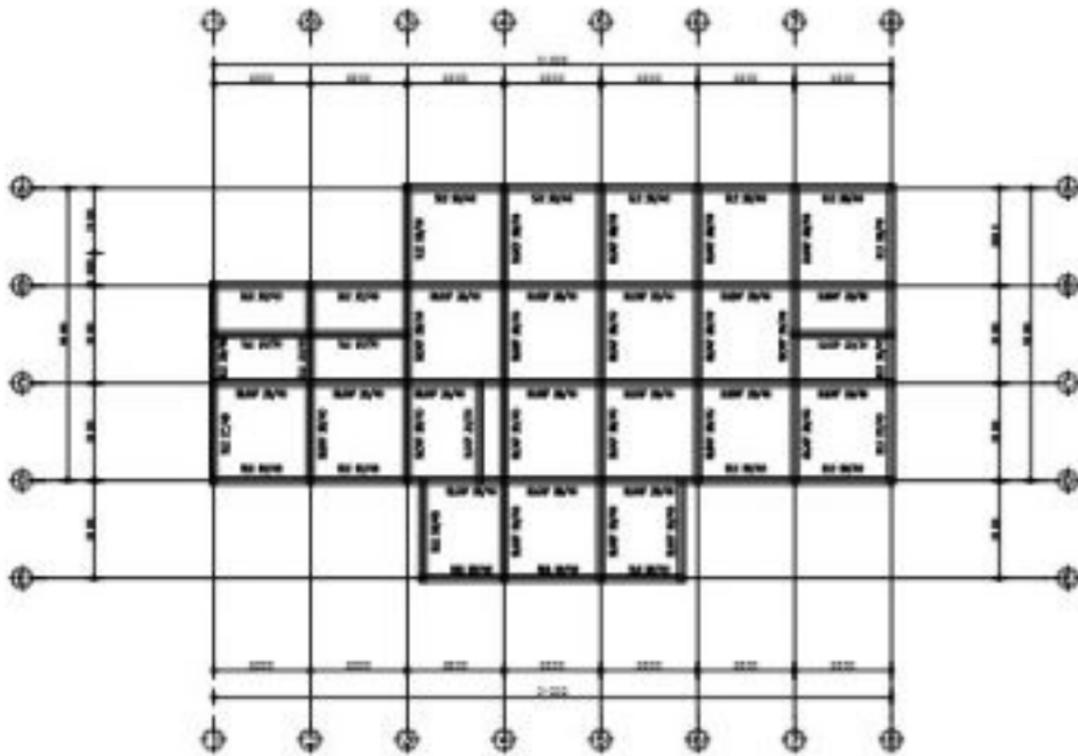


























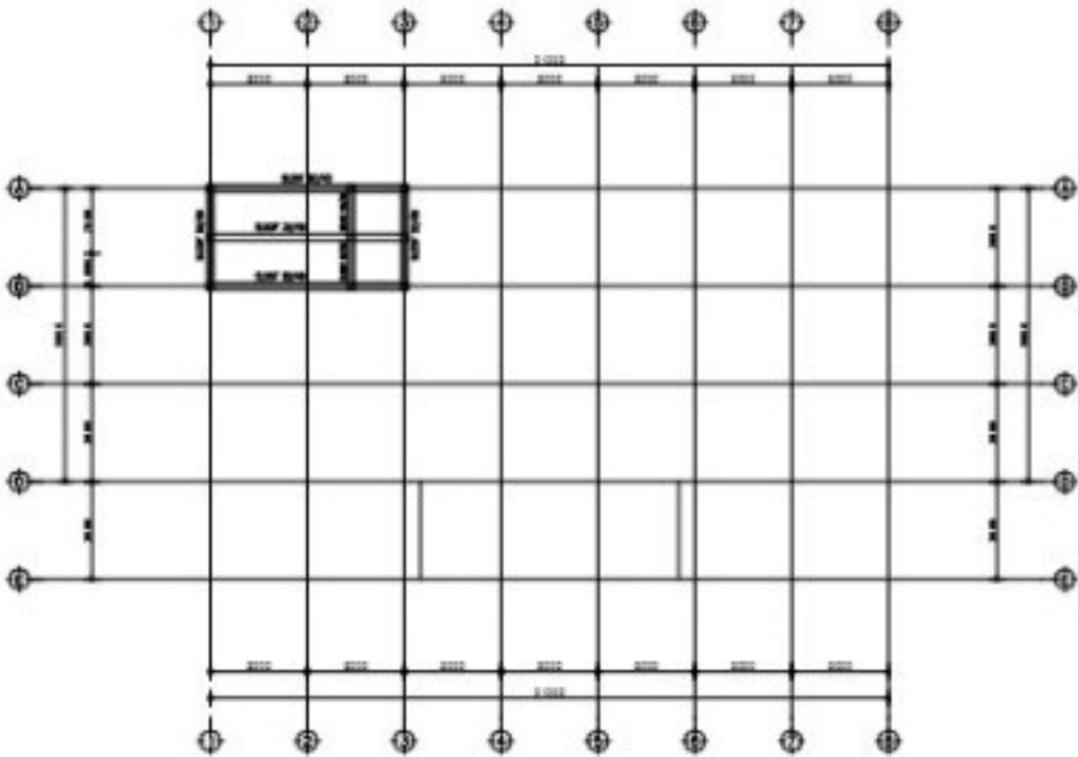


DESK BLOK BUI-080  
SKALA

1:100







REINFORCED CONCRETE SECTION

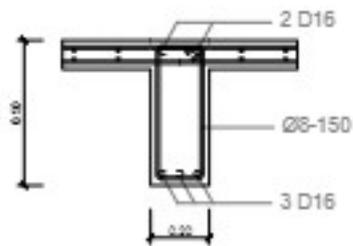

REINFORCED CONCRETE SECTION

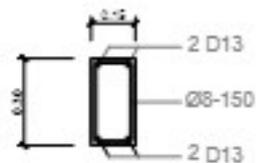

REINFORCED CONCRETE SECTION

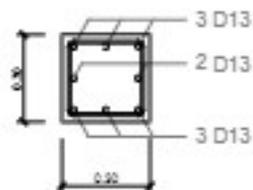

REINFORCED CONCRETE SECTION


















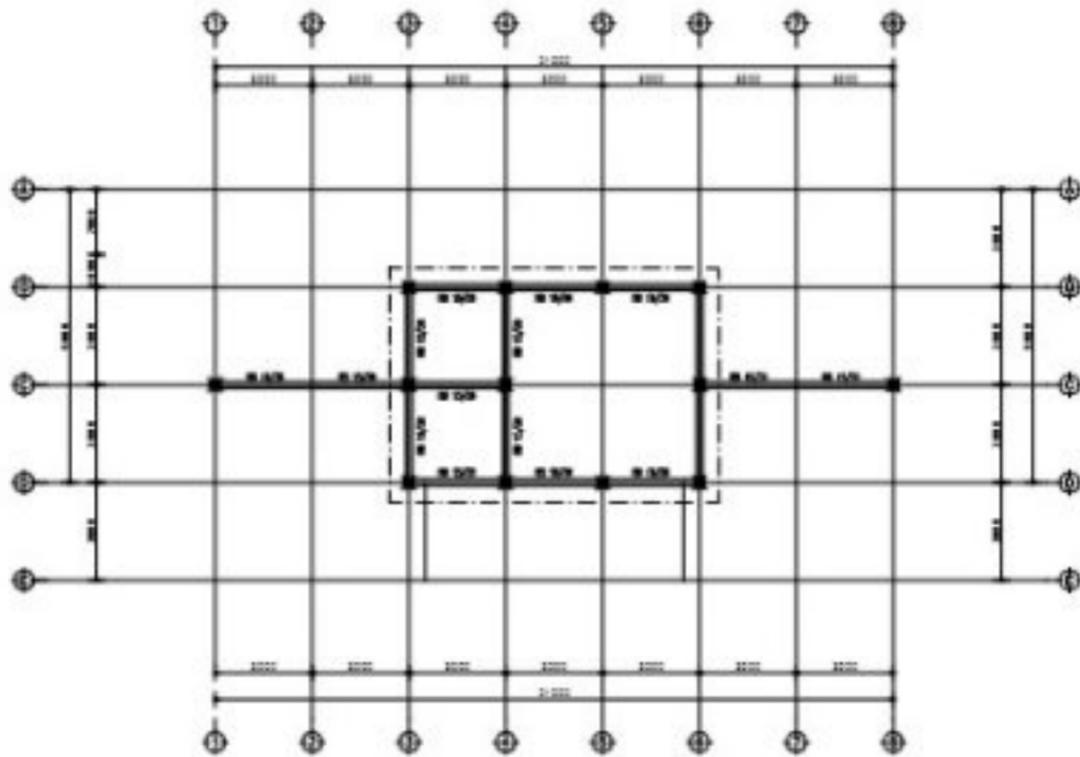


















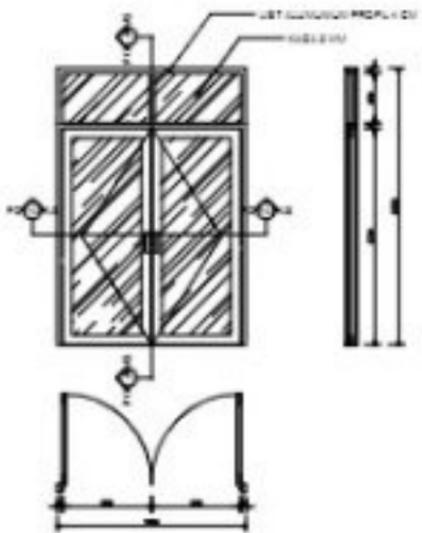


DETAIL P1  
SKALA

1:30

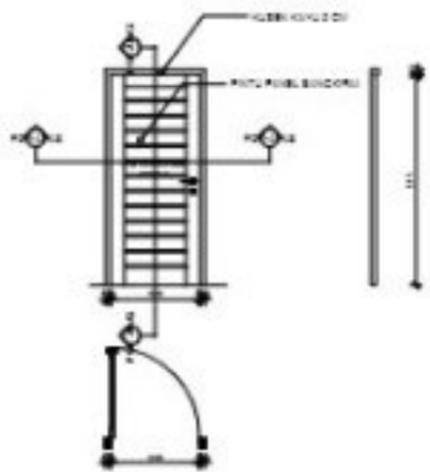


DETAIL P2  
SKALA

1:30

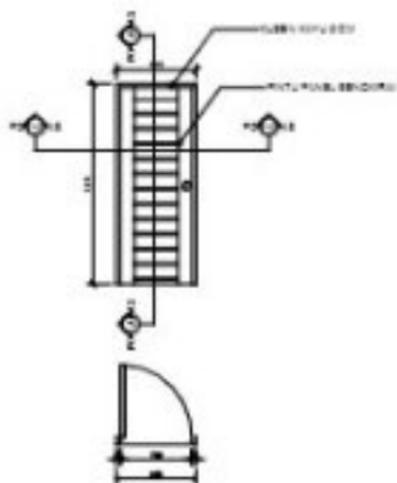

DETAIL P6  
SKALA 1:20

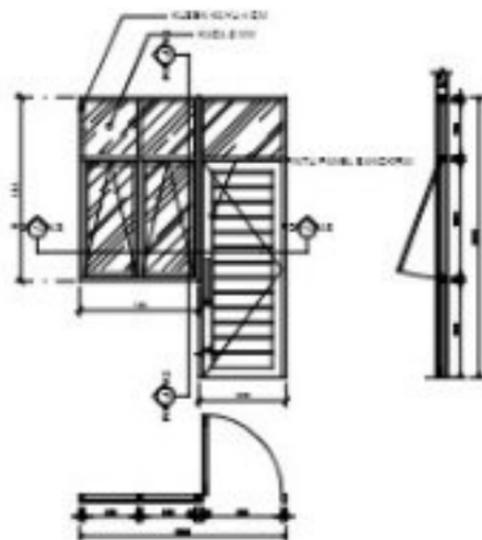


DETAIL P7  
SKALA 1:20





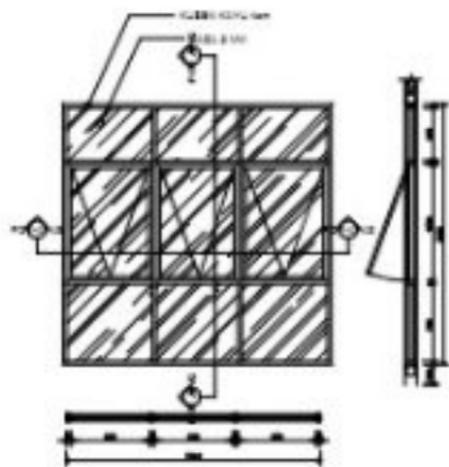

DETAIL VII

SKALA

1:50

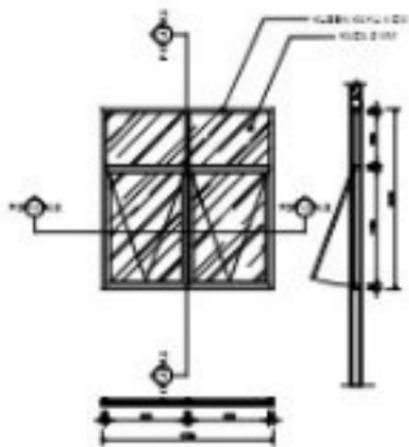

DETAIL VIII

SKALA

1:50










IS BUILT DRAWING

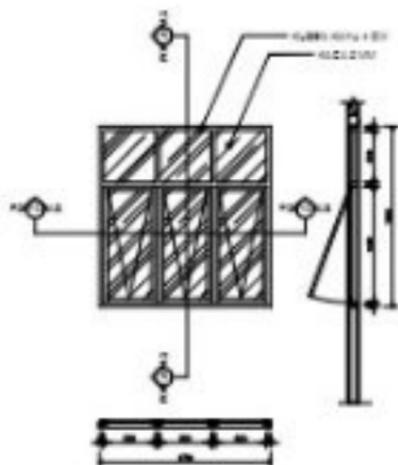

DETAIL 1/10  
SKALA

1/20

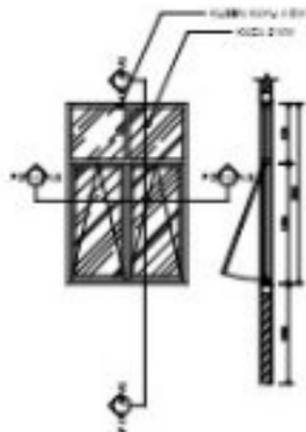

DETAIL 1/10  
SKALA

1/20



















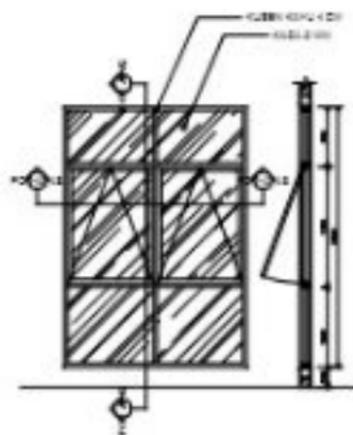

DETAIL 016

SKALA


1:50

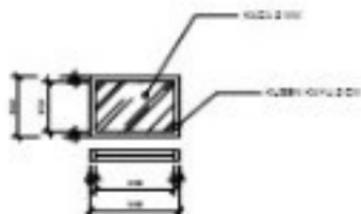

DETAIL 017

SKALA

1:50

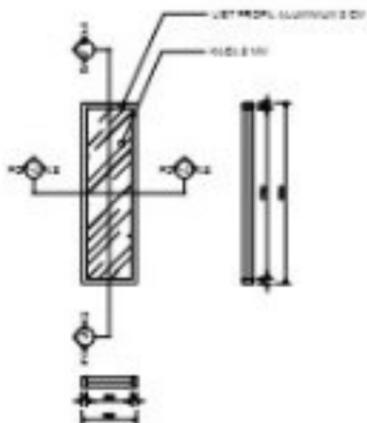

DETAIL 018

SKALA

1:50








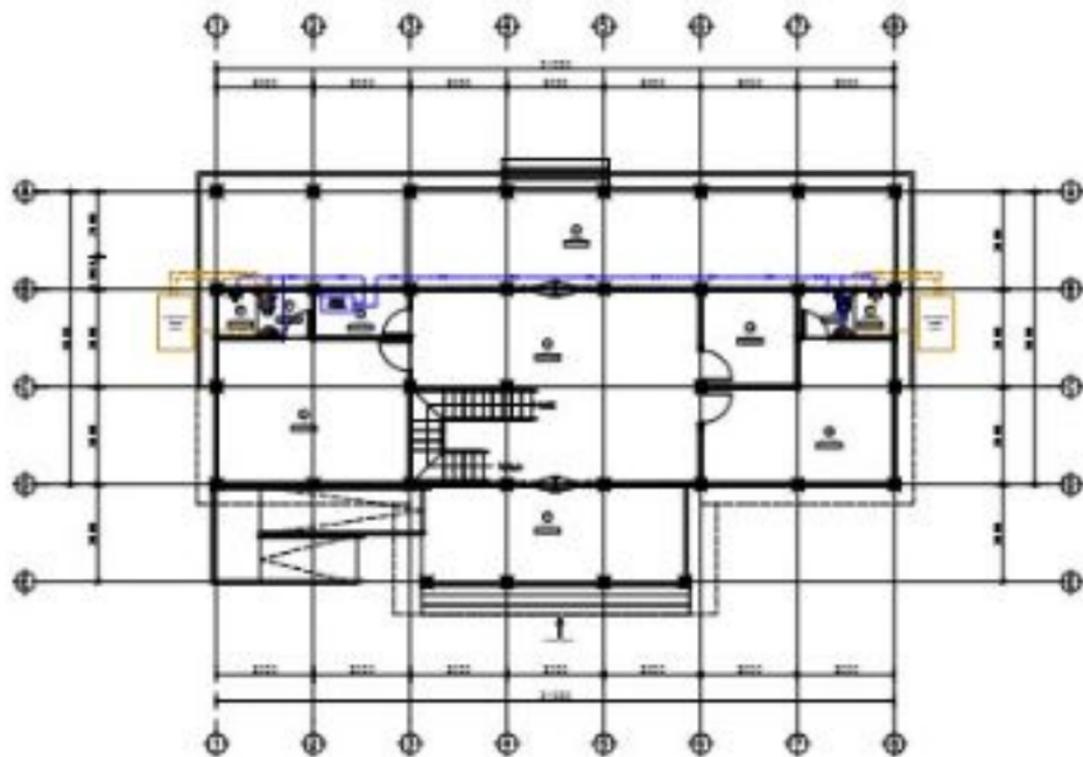
























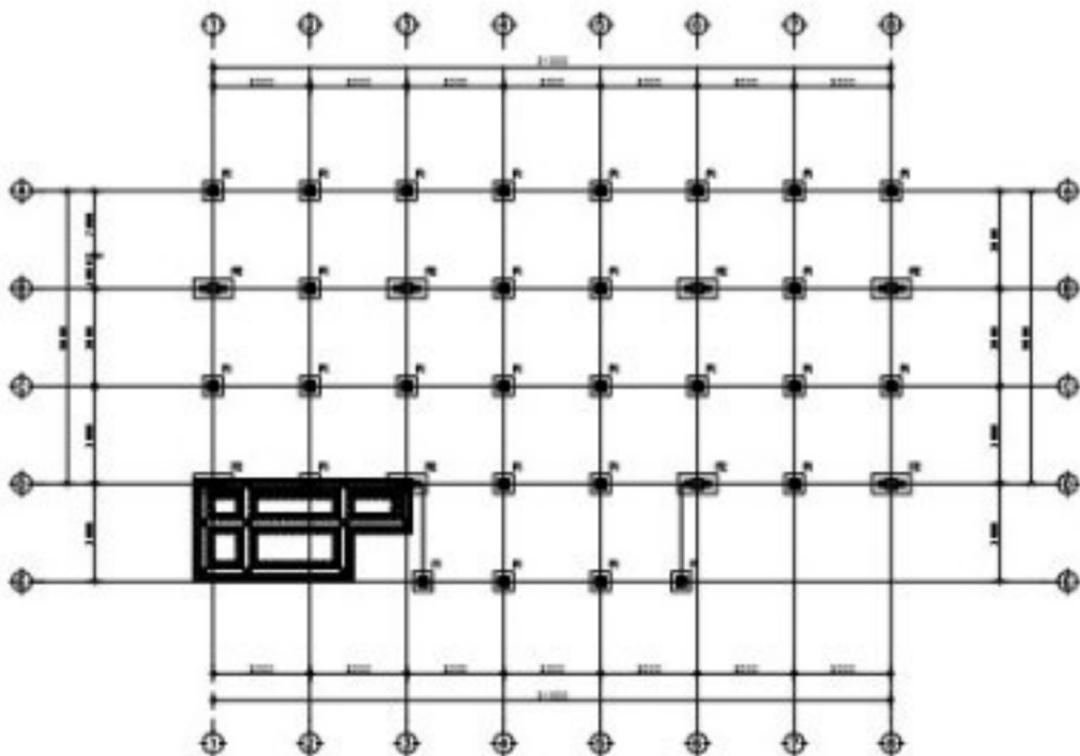













































AS BUILT

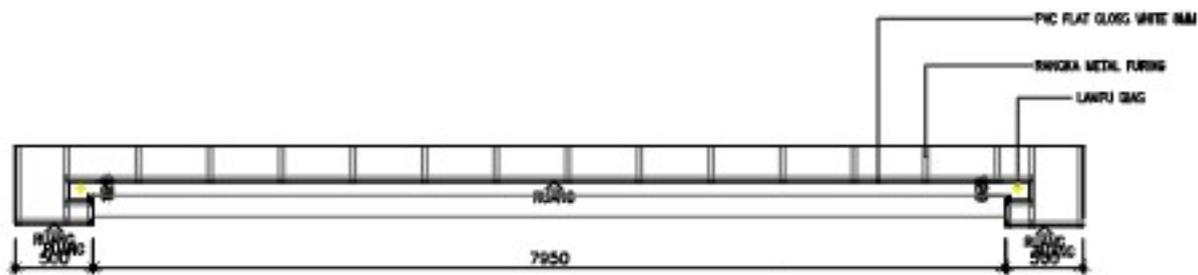

DETAIL POT & SKOLA

1:50



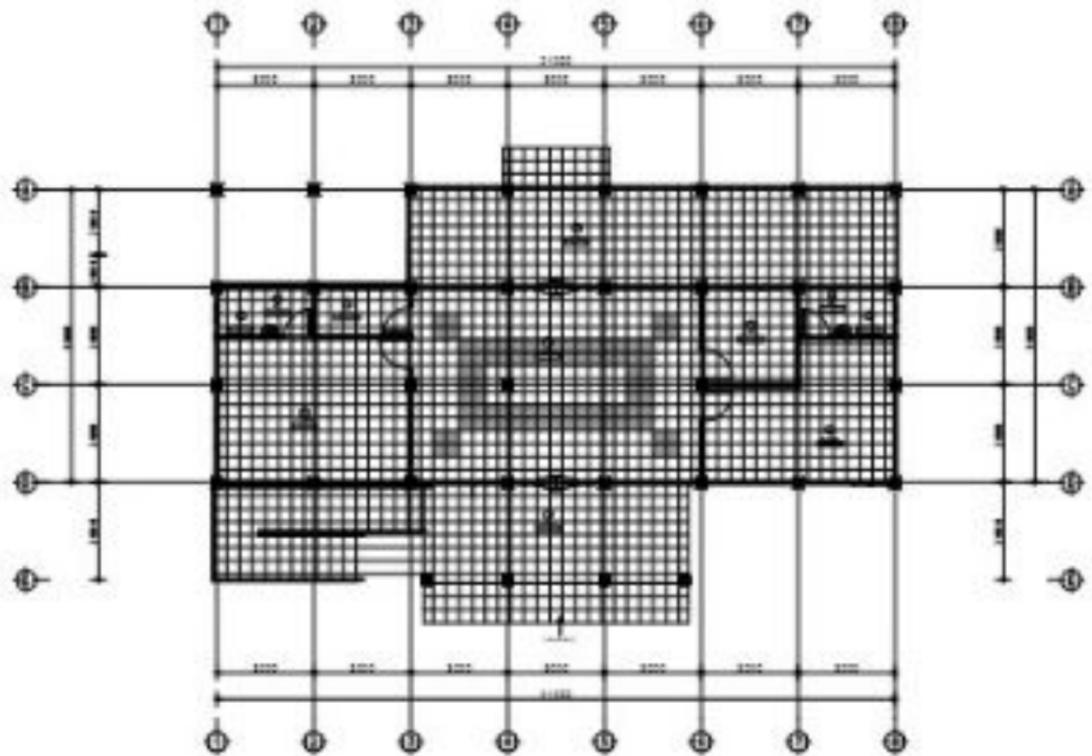












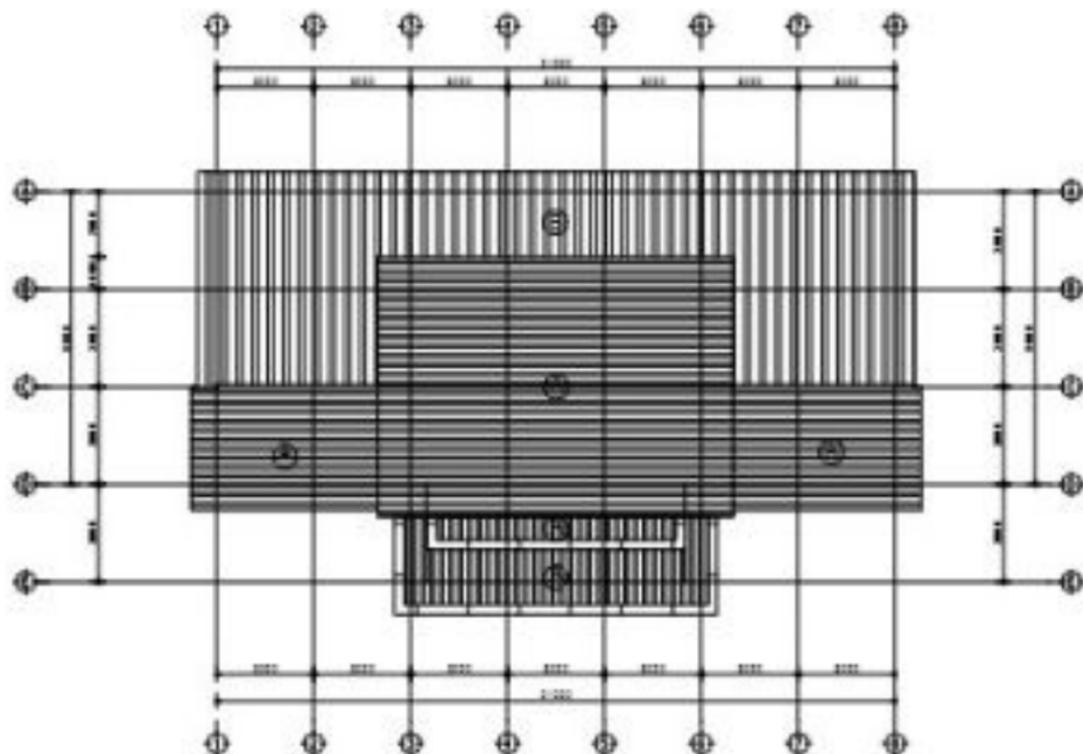

A: ATAP ZINCALUME  
 B: ATAP ALDERON







TALANG STAIR SUBSTRON

RAMP 2'

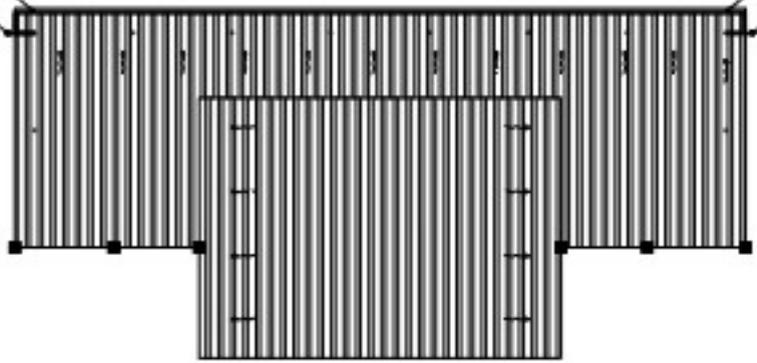

TALANG STAIR SUBSTRON

RAMP 2'










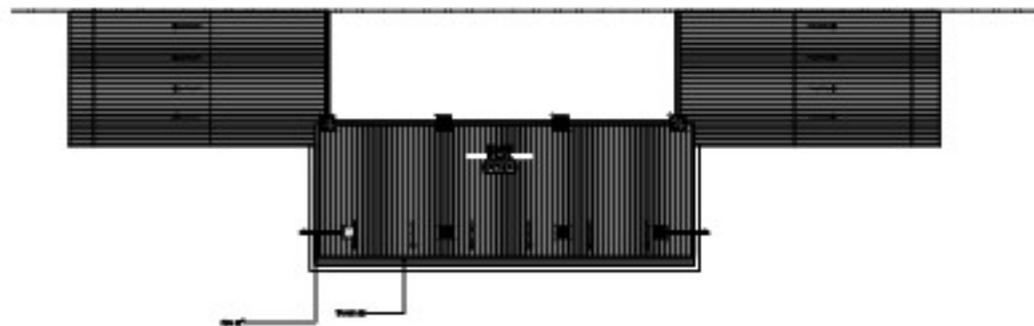





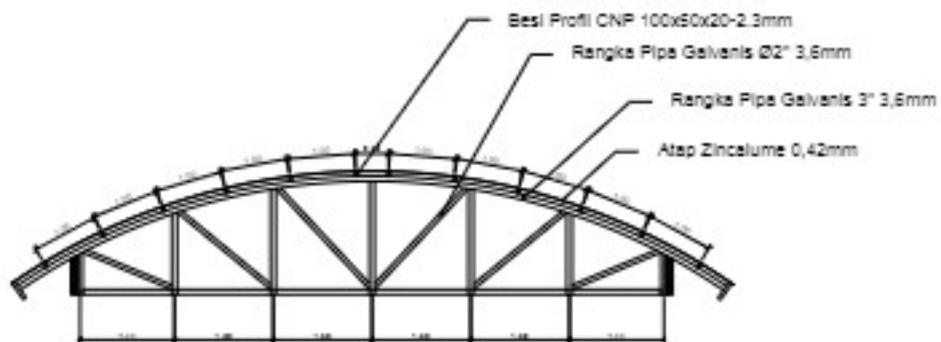

DETAIL KERPENT 2


SKALA


1:100






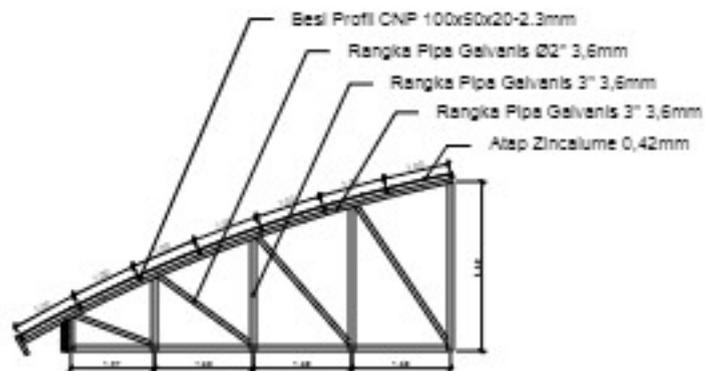


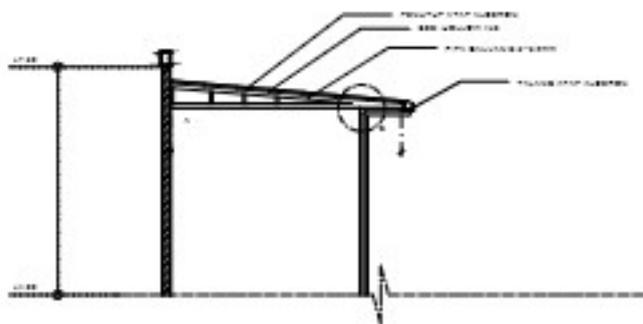


 SKALA 1:100

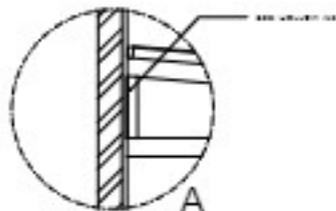


**DETAIL A**  
 SKALA 1:25

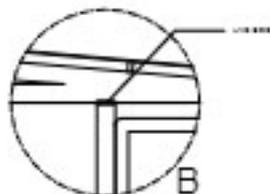


**DETAIL B**  
 SKALA 1:25










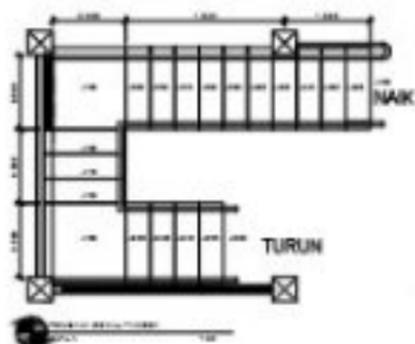








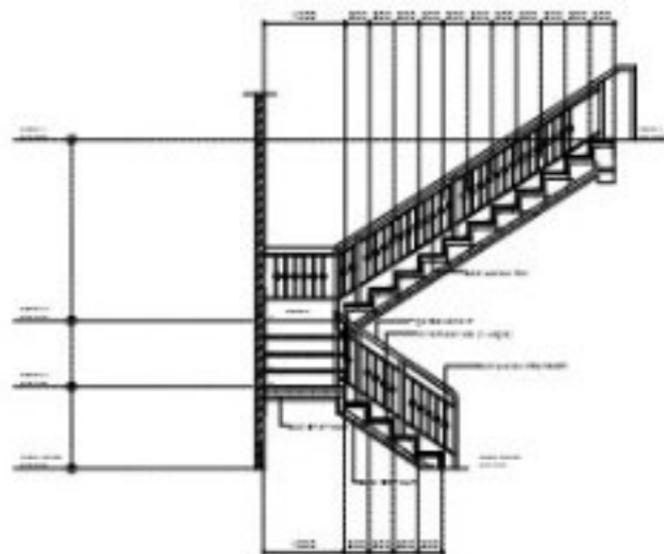


























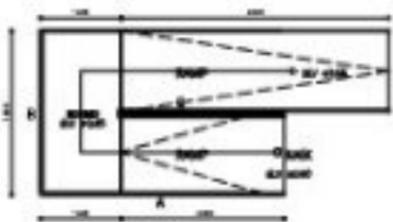





































































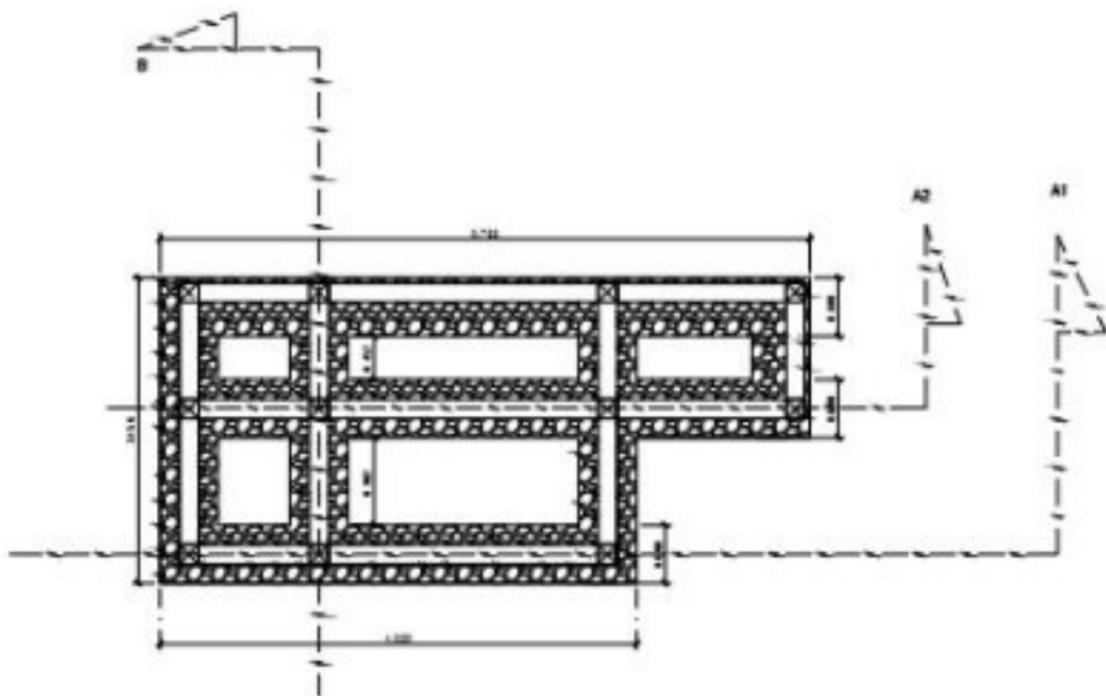

DENAH RAMP DEPAN

SKALA

1:100

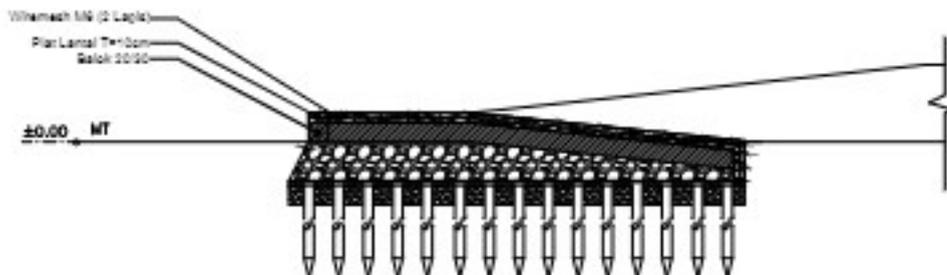

POTONGAN A1
















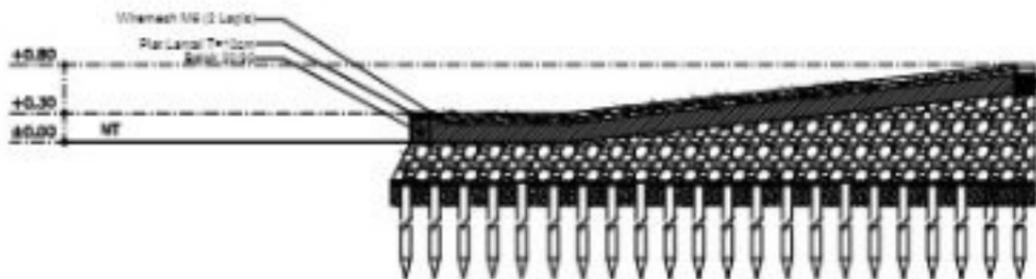



























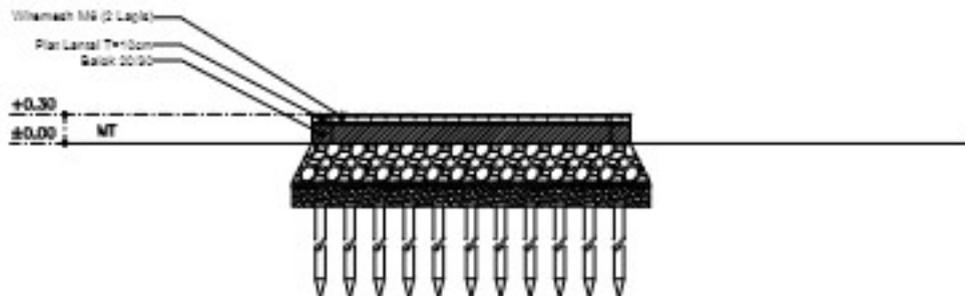



KEMENTERIAN PENDIDIKAN, KEBUDAYAAN  
RISET, DAN TEKNOLOGI  
UNIVERSITAS TANJUNGPURA

Jalan Prof. Dr. H. Hadari Nawawi Pontianak 78124  
Telp/Fax: (0561) 739630 Surel : [untan\\_79@untan.ac.id](mailto:untan_79@untan.ac.id)  
Laman : <http://www.untan.ac.id>

**BERITA ACARA**  
**PEMERIKSAAN HASIL PEKERJAAN**

Nomor : 417/UN22.13/PL.02.01/2024

Tanggal : 6 Januari 2024

Pada hari ini Sabtu tanggal Enam Bulan Januari Tahun Dua Ribu Dua Puluh Empat, kami yang bertanda tangan di bawah ini :

1. Dedy Nopriandi, ST : Direktur CV. Tujuh Enam Sarana
2. Natalia Siahaan, ST : Ketua Tim PT. Trias Erisco Konsultan

Telah mengadakan Pemeriksaan Hasil Pekerjaan pada :

Pekerjaan	: Pembangunan Gerbang Lapangan Tenis Universitas Tanjungpura
Nomor Kontrak	: 16815/UN22.13/PL.02.01/2023
Tanggal Kontrak	: 19 Oktober 2023
Nomor Adendum	: 20459/UN22.13/PL.02.01/2023
Tanggal Adendum	: 11 Desember 2023
Tanggal Akhir Kontrak	: 27 Desember 2023
Tanggal Selesai Pekerjaan	: 6 Januari 2024
Nilai Kontrak	: Rp1.861.571.000,- (Satu Miliar Delapan Ratus Enam Puluh Satu Juta Lima Ratus Tujuh Puluh Satu Ribu Rupiah)
Lokasi	: Komplek Kampus UNTAN Pontianak
Masa Pelaksanaan	: 70 (Tujuh Puluh) Hari Kalender
Tahun Anggaran	: 2023

Berdasarkan pemeriksaan tersebut, maka kami berkesimpulan bahwa pekerjaan telah dilaksanakan sebesar 100 %.

Demikian Berita Acara Pemeriksaan Hasil Pekerjaan ini dibuat untuk dapat dipergunakan sebagaimana mestinya.

Pontianak, 6 Januari 2024

Diperiksa Oleh :

1. Deddy Nopriandi, ST
2. Natalia Siahaan, ST



Mengetahui / Menyetujui :  
Pejabat Pembuat Komitmen  
Universitas Tanjungpura,

A handwritten signature in black ink, appearing to read 'Suherdianto', is written over a faint circular official stamp.

M. Suherdianto, ST,MM.  
NIP. 197410292001121001

## KONSULTAN PENGAWAS



PT. TIRAS BIRSA KONSULTAN

Engineering Consultant


## KONTRAKTOR PELAKSANA



CV. TUJUH ENAM SARANA



MINGGU KE : 11 (Sembuh)  
 DATE TANGGAL : 28 Dec 2023  
 BAWAN TANGGA : 27 Dec 2023

## REKAPITULASI LAPORAN KEMAJUAN PEKERJAAN MINGGUAN

LOKASI : UNIVERSITAS TANGKUNGPURA  
 PEMANGKAPAN GEBANG LAPANGAN TERBUKA UNIVERSITAS TANGKUNGPURA  
 JALAN PROF. DR. H. HADARI NAWANI KOMPLEK KAMPUS LINTAS PONTANAK  


NO	URAIAN PEKERJAAN	KOSOK SISIRAN KONTRAK	KOSOK REALISASI			TINGKAT PENYELESAIAN PEKERJAAN %
			KOMPLETASI SD MINGGU LALU %	MINGGU SEKARANG %	KOMPLETASI SD MINGGU SEKARANG %	
A	PEKERJAAN PONDASILAH	0,75	0,75	0,00	0,75	100,00
B	PEKERJAAN PONDASI	20,30	20,30	0,00	20,30	100,00
C	PEKERJAAN STRUKTUR					
1	LANTAI 1	13,85	13,85	0,00	13,85	100,00
2	LANTAI 2	9,32	9,32	0,00	9,32	100,00
3	RAMP DEPAN	1,74	1,74	0,00	1,74	100,00
4	PEKERJAAN PERLETUP ATAP 11 x 3,3	0,00	0,00	0,00	0,00	72,86
5	PEKERJAAN PERLETUP ATAP 5,9 x 3,3 (2 DOK)	0,00	0,00	0,00	0,00	24,24
6	PEKERJAAN ATAP HANGAR	0,07	0,04	0,00	0,07	93,84
D	PEKERJAAN ARSITEKTUR					
1	PEKERJAAN DINDING	6,18	6,18	0,00	6,18	95,22
2	PEKERJAAN LANTAI	2,00	1,48	0,00	1,48	50,12
3	PEKERJAAN PLAFOND	3,02	4,14	0,00	3,02	100,00
4	PEKERJAAN PINTU DAN JENDELA	3,02	3,24	0,00	3,11	81,13
5	PEKERJAAN SAKITRAN	3,11	1,56	0,00	1,12	35,11
6	PEKERJAAN PENGUCATAN	3,10	1,21	0,00	3,09	86,43
7	PEKERJAAN LAIN LAIN	8,19	1,80	0,00	1,19	14,29
8	PEKERJAAN MERAKMAL ELEKTIRAL	1,01	0,81	0,00	0,79	78,48
E	BIBIK	0,71	0,71	0,00	0,71	100,00
Jumlah Total		100,00	84,33	0,00	85,30	

PEKERJAAN SD MINGGU INI	85,30	%
PEKERJAAN SD MINGGU INI	100,00	%
RETRAG		%

Jumlah Hari Kematangan	76	Hari
Jumlah Hari Terpapar SD SAKIT INI	76	Hari
DESA WAKTU	8	Hari

Direktori Dan  
 Manajer Operasional  
 CV. TUJUH ENAM SARANA  
  
 Dedy Nurmandi  
 Direktur

Pontianak, 27 Desember 2023  
 Dibuat Oleh:  
 Konsultan Pengawasan  
 PT. TIRAS BIRSA KONSULTAN  
  
 Dedy Nurmandi, ST  
 Manajer Utama

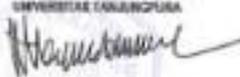  









# CV. TUJUH ENAM SARANA

Jalan Perumahan Komplek Bumi Satek No. 2 Pontianak - Kalimantan  
*General Supplies & Contractor*

No : 27/TES-PTK/XII/2023  
Lampiran : 1 (satu) Berkas  
Perihal : Pemohonan Pembayaran 100 % Pekerjaan

Kepada Yth,

Pejabat Pembuat Komitmen (PPK)  
Universitas Tanjung Pura

Di -  
Pontianak

Dengan Hormat,

Merujuk Surat Perjanjian Kerja (Kontrak) untuk melaksanakan **Pembangunan Gerbang Lapangan Tenis Universitas Tanjungpura** Nomor : 16815/UN22.13/PL.02.01/2023 Tanggal : 19 Oktober 2023 serta Surat Perjanjian Kontrak Addendum Nomor : 20459/UN22.13/PL.02.01/2023 Tanggal : 11 Desember 2023, Bersama ini kami mengajukan permohonan pembayaran 100 % untuk pekerjaan tersebut diatas sebesar 100 % dari nilai Kontrak : Rp. 1.861.571.000,-, sebagai berikut :

Pembayaran 100 % :

- 100 % X Rp. 1.861.571.000,-	= Rp. 1.861.571.000,00
- Pembayaran Termin Sebelumnya	= Rp. 930.785.500,00
	Rp. 930.785.500,00

Pemohonan pembayaran 100 % Pekerjaan Sebesar **Rp. 930.785.500,00** ( *Sembilan Ratus Tiga Puluh Juta Tujuh Ratus Delapan Puluh Lima Ribu Lima Ratus Rupiah* )

Mohon dapat ditransfer ke rekening tersebut :

Nama Perusahaan : **CV. Tujuh Enam Sarana**  
Nama Bank : **Bank Kalbar Cab. Flamboyan**  
No Rekening : **1104001404**  
NPWP : **66.346.496.4-701.000**

Demikianlah permohonan ini kami sampaikan atas perhatiannya kami ucapkan terima kasih.

Pontianak, 27 Desember 2023  
**CV. Tujuh Enam Sarana**



**Dedy Nopriandi**

Direktur